



PKP ENERGETYKA

Częstochowa 20 stycznia 2005
EZ 7A/a- 550-05/2005

P.P.H.U.
„MAPOL” S.C.
Pracownia Geodezyjna
ul. T.Kutrzeby nr 32
40-224 Częstochowa

W odpowiedzi na pismo z dnia 10.01.2005 „PKP Energetyka” spółka z o.o. Zakład Staropolski zwraca mapy wraz z uzgodnieniami branżowymi w zakresie elektroenergetyki naszych jednostek liniowych dotyczącymi projektowanej drogi relacji Częstochowa – Radomsko Obiekt Widzów.

Informujemy, że na zaznaczonym terenie posiadamy kable energetyczne, które zostały naniesione orientacyjnie na załączonych mapach.


Przed przystąpieniem do prac należy wykonać ręcznie przekopy kontrolne i z odpowiednim wyprzedzeniem powiadomić nasz zakład.

Wszelkie prace ziemne w pobliżu naszych kabli należy prowadzić ręcznie, pod płatnym nadzorem naszych pracowników.

W załączeniu faktura VAT za uzgodnienie.

Jednocześnie informujemy, że dokumentacja ta winna jeszcze być uzgodniona także z właścicielem terenu, którym jest: Zakład Linii Kolejowych w Częstochowie ul. Boya Żeleńskiego 7/9, 42-200 Częstochowa.

Dział Geodezyjny
ul. T. Kutrzeby nr 32
40-224 Częstochowa



Do wiadomości:
ZLK Częstochowa.

PKP ENERGETYKA Spółka z o.o.
Zakład Staropolski
Dział ds. eksploatacji
ul. Rejtana 41/43
42-207 Częstochowa

tel. (+48 034) 324 95 67
tel.kol. (988-866) 15-64
fax (+48 034) 323 65 36
fax kol. (988-866) 398
zek.czestochowa@ipkp.com.pl
www.pkp.com.pl/elektroenergetyka

Sąd Rejonowy dla m. st. Warszawy
XIX Wydział Gospodarczy
Krajowego Rejestru Sądowego
numer KRS 0000014327

NIP: 526-25-42-704
REGON: 017301107

miejsc Teklinowa
 gm. Kruszyca
 pow. Częstochowa
 woj. śląskie

Mapa zasadnicza
 512.114.021


SEKCJA ELEKTROENERGETYCZNA
 w Częstochowie

d:\mapolekt\teklino\1.dgn 2005-01-04 10:54:29


NACZELNIK SEKCJI

inż. Zbigniew Rajczyk

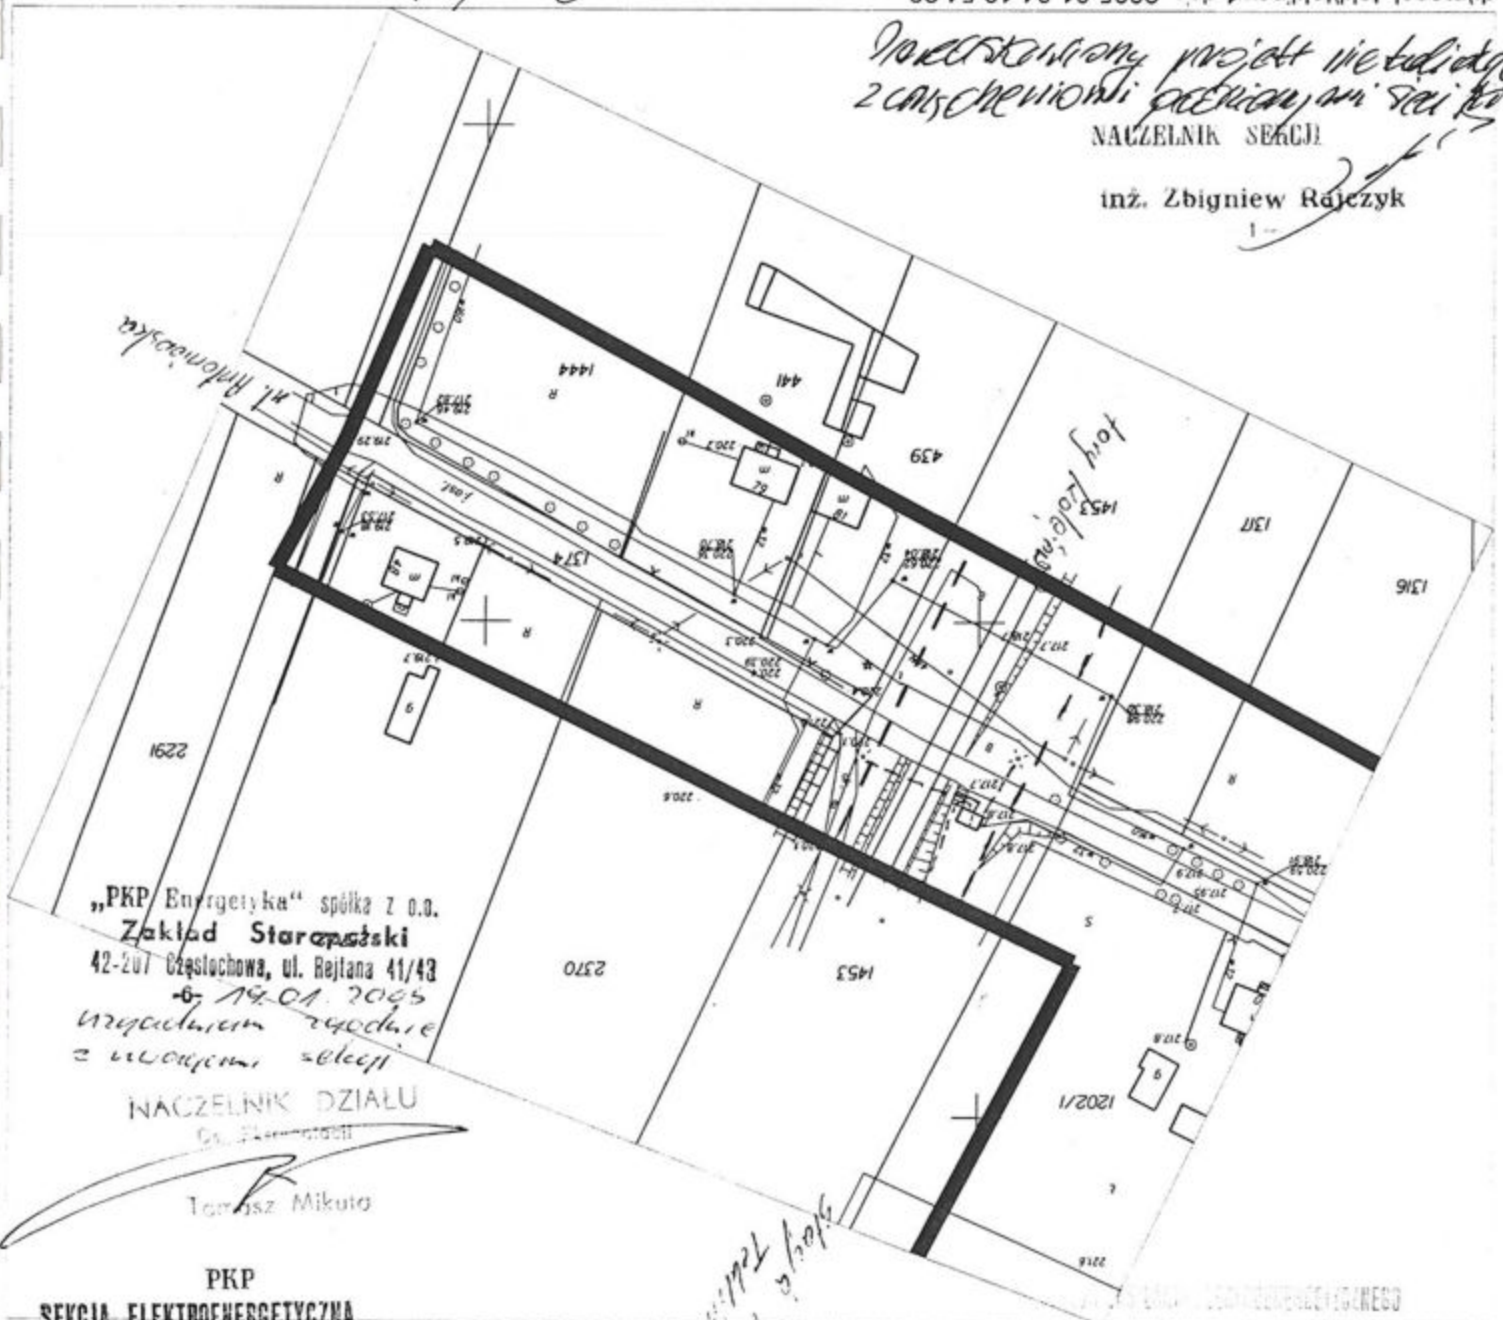

„PKP Energetyka” spółka z o.o.
 Zakład Starostowski
 42-207 Częstochowa, ul. Rejtana 41/43
 5902 19-01-2005
 w ramach zadania

NACZELNIK DZIAŁU

Tomasz Mikuta

PKP
 SEKCJA ELEKTROENERGETYCZNA
 Częstochowa

ul. Rejtana 41/43
 42-207 Częstochowa

--- Kabel 6kV SBL

--- Kable n.u.

Kable j.w. mają przebieg orientacyjny,
 spowodowany brakiem skali. W przypadku
 konieczności ich wykonania, należy wykonać
 prace w ramach PKP Energetyka

inż. Krzysztof CHMIELARZ 14.01.2005v.

--- Kabel sterowniczy 4kV SV

19.01.2005.

NACZELNIK SEKCJI

inż. Bogusław Zrebný

SEKCJA ZASILANIA ELEKTROENERGETYCZNEGO
ul. Rejtana nr 41/43
42-207 Częstochowa

Mapa zasadnicza
512. 114. 221 : 223

woj. śląskie
pow. Częstochowa
os. Kłosa
miej. Teklinów - Włocław

SEKCJA ELEKTROENERGETYCZNA
w Częstochowie

Kable stacjonarne
YKSY 10-15; 7x2,5

Cena, 19.01.2005

NACZELNIK SEKCJI
inż. Bogusław Zrebný


inż. Zbigniew Rajczyk

„PKP Energetyka” spółka z o.o.
Zakład Steropolski
42-207 Częstochowa, ul. Rejtana 41/43
19.01.2005
uzgodnionym zgodnie
z uwagami sekcji

NACZELNIK DZIAŁU
Dz. Eksploatacji


Tomasz Mikuta

stacja kolejowa
Teklinów

linia zasil. STS 15/0,6KV
kabel m.u. 4x95mm²
kabel n.u. 4x120mm²
kabel n.u. 4x70mm²
kabel SBL-6KV
kabel m.u. 4x16 osw. ulicy,
stony kabel m.u. NACZELNIK SEKCJI

14.01.05

inż. Krzysztof CHMIELARZ

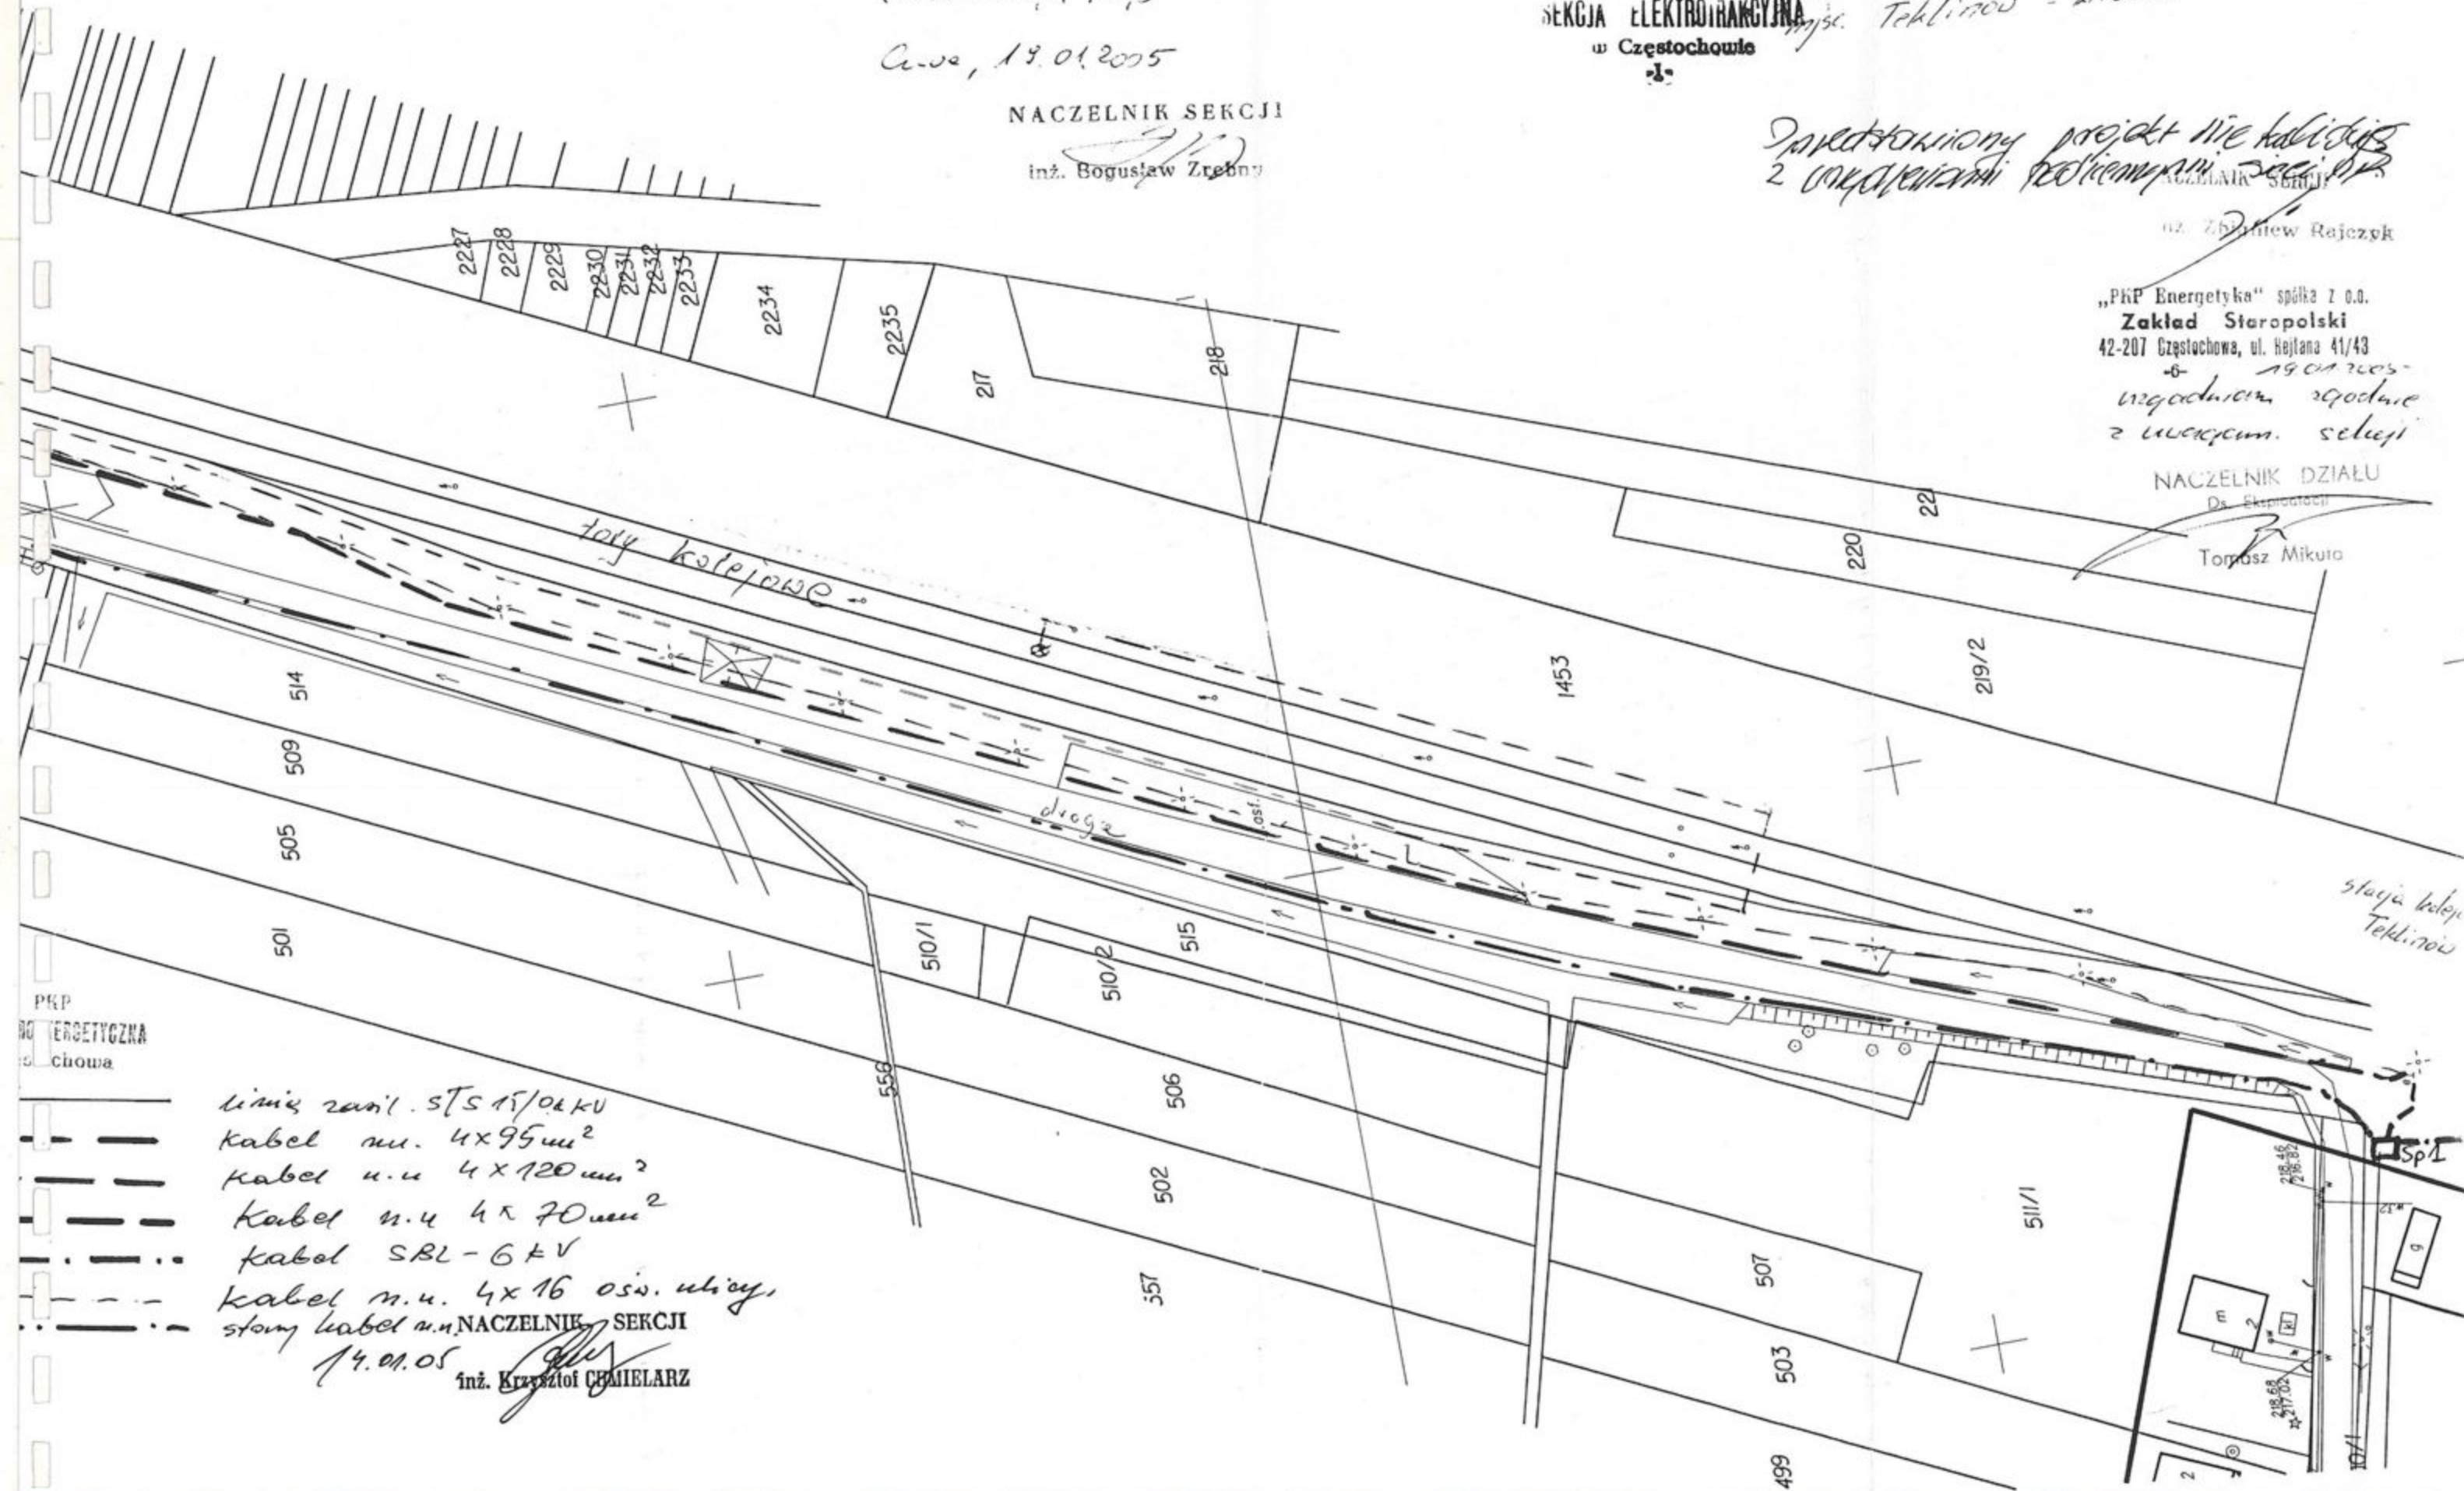



PKP POLSKIE LINIE KOLEJOWE S.A.

ZAKŁAD LINII KOLEJOWYCH

Dział ds. Nawierzchni, Obiektów Inżynieryjnych, Budynków i Budowli

42-200 Częstochowa, ul. Boya Żeleńskiego 7/9, tel.kol.: (866) 344, 1600; tel. (0-34) 360-52-45; fax. kol. (866) 1154;
fax:(0-34) 360-52-40, e-mail: iznpczestochowa@wp.pl

Częstochowa 2005-01-26

Nr IZDKd – 507/24/05

P.P.H.U. „MAPOL” s.c.
Pracownia Geodezyjna
42-224 Częstochowa
ul. T. Kutrzeby nr.32

PKP Polskie Linie Kolejowe S.A. Zakład Linii Kolejowych w Częstochowie
uzgadnia: „*mapy do celów projektowych dla wykonanie kanalizacji sanitarnej w miejscowości Widzów przy linii kolejowej 001 Warszawa - Katowice*”, oraz wyraża zgodę na dysponowanie częścią działki PKP na czas robót pod następującymi warunkami:

- przedstawieniu uzgodnienia z Zakładem Gospodarowania Nieruchomościami Nr 1 w Katowicach, ul. Dworcowa 3,
- przedstawieniu uzgodnienia z Telekomunikacją Kolejową Sp. z o.o. Zakład Telekomunikacji w Katowicach, ul. Dworcowa 8,
- przedstawieniu projektu budowlanego
- spisaniu umowy na korzystanie z nieruchomości PKP
- nadzoru ze strony pracowników PKP

Powyższe uzgodnienie nie upoważnia do rozpoczęcia powyższych prac na terenie PKP.

NACZELNIK DZIAŁU
NAWIERZCHNI I BUDYNKÓW

inż. Zenon Kret

25.07.2005.

NACZELNIK


wz.
mgr inż. Jerzy SAWICKI
Zastępca

ZAWIADOMCA
ds. drogowych
Bogdan Judo


INSPEKTOR DIAGNOSTA
ds. ENERGETYKI

inż. Piotr GRZESIOŁAK
Upr. Budowlane bez ograniczeń w zakresie
Kolejowa Ślad Elektroenergetyczne Nr D-210/2000

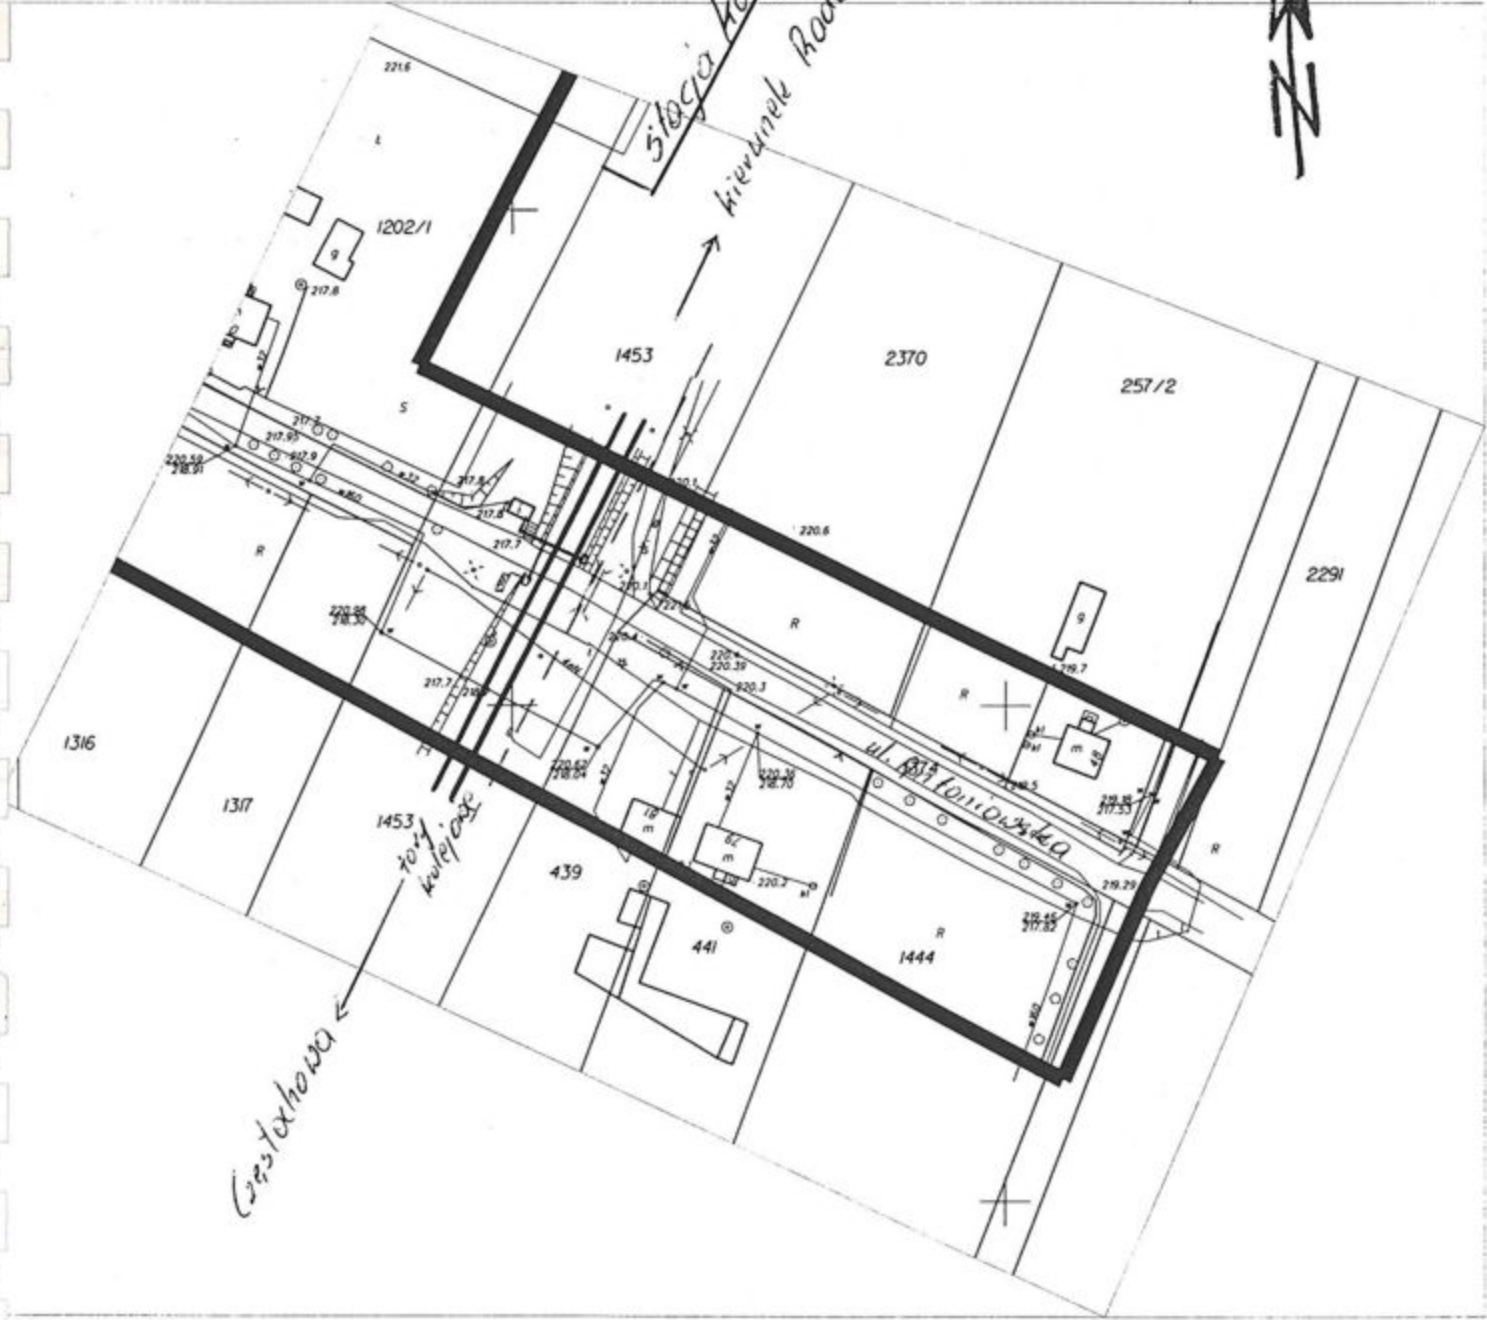

I:\mapol_tek\teklinow1.dgn 2005-01-04 10:54:27

Mapa Zasadnicza
512.114.021

woj. śląskie
pow. Czestochowa
gm. Kruszyzna
mjsc. Teklinów

Radomsko


uzgodniono
25.01.2005.

NACZELNIK
wz.
mgr inż. Jerzy SAWICKI
Zastępca

ZAWIADOMIENIE
ds. drogowych
Bogdan Jura


INSPEKTOR DIAGNOSTA
ds. ENERGETYKI
inż. Piotr GRZESIOZAK
Upr. Budowlane bez ograniczeń w zakresie
Kolejowa Sieć Elektroenergetyczna Nr OIK4-E-210/2000

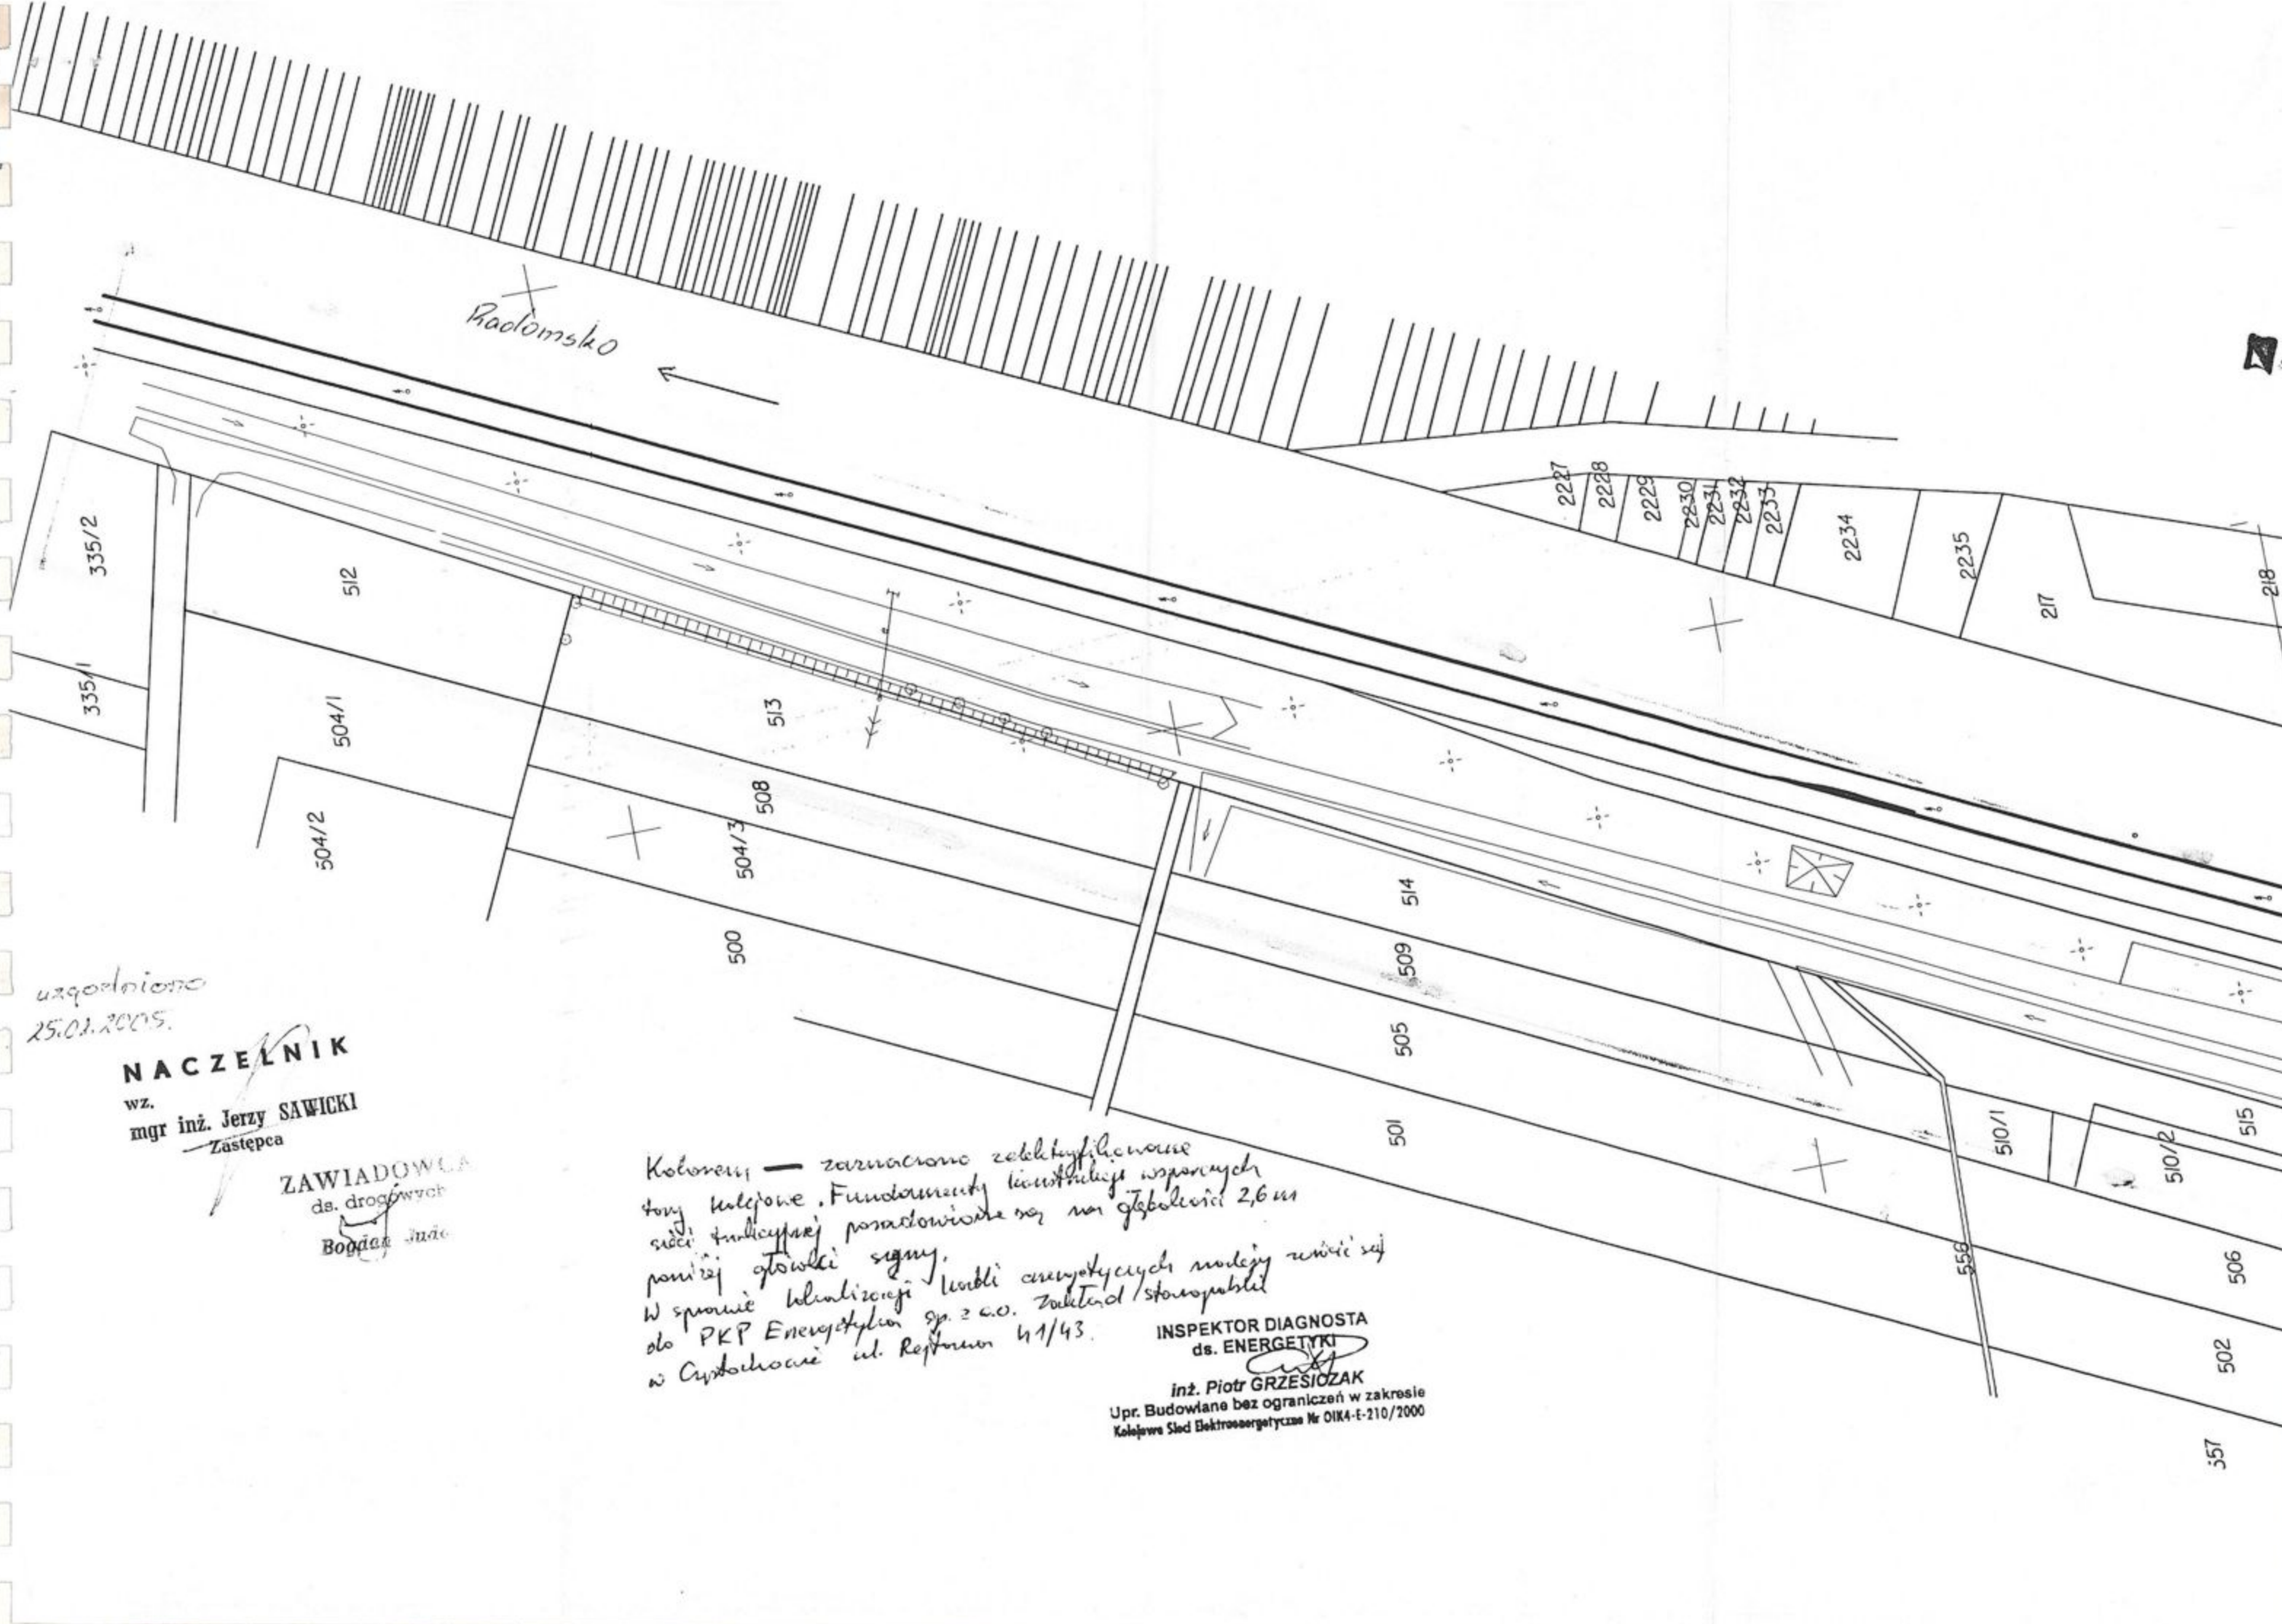



TELEKOMUNIKACJA KOLEJOWA Spółka z o.o.

ZAKŁAD TELEKOMUNIKACJI W KATOWICACH

Dział Techniki

Katowice, dnia 27.01.2005r.

LZTT1-508-1/ 51 /05
Ref.: Joanna Moskot
Tel.: +48 32 257 55 53
e-mail: j.moskot@tktelekom.pl

***Przedsiębiorstwo Produkcyjno-
Handlowo-Uslugowe
„MAPOL” S.C.
42 – 224 Częstochowa
ul. Gen. T.Kutrzeby 32***

***Dotyczy: inwentaryzacji urządzeń w związku z projektowaniem kanalizacji
sanitarnej w miejscowości Widzów – Teklinów przy linii kolejowej
Warszawa – Katowice.***

W odpowiedzi na Państwa pismo Zakład Telekomunikacji w Katowicach zwraca mapy sytuacyjne z następującymi uwagami:

- na mapach naniesiono orientacyjny przebieg kabli teletechnicznych będących własnością PKP S.A.,
- w przypadku gdy jakiegokolwiek prace ziemne spowodują zbliżenie się na odległość mniejszą niż 5 metrów od kabli, wszelkie prace ziemne należy wykonywać ręcznie i pod technicznym nadzorem pracowników tut. Zakładu,
- o pełnienie płatnego technicznego nadzoru należy wystąpić z 14-dniowym wyprzedzeniem do tut. Zakładu,
- nadmieniamy, że w kablach przebiegają łącza związane z bezpieczeństwem ruchu pociągów,
- w przypadku uszkodzenia kable zostaną w trybie awaryjnym naprawione przez tut. Zakład, a sprawca zostanie obciążony kosztami na które zostanie wystawiona faktura VAT.


Z poważaniem:

DYREKTOR

z up.

Inż. Leszek Szankiewicz
MACZEŁNA DZIAŁU

„Telekomunikacja Kolejowa” Sp. z o.o.
 z siedzibą w Warszawie
 BIURO TELEKOMUNIKACJI W KATOWICACH
 ul. Kawczańska 8, 40-012 Katowice
 BIURO TECHNIKI
 tel. 257-55-53, fax 257-53-77
 DX ITA-508-1/51/05

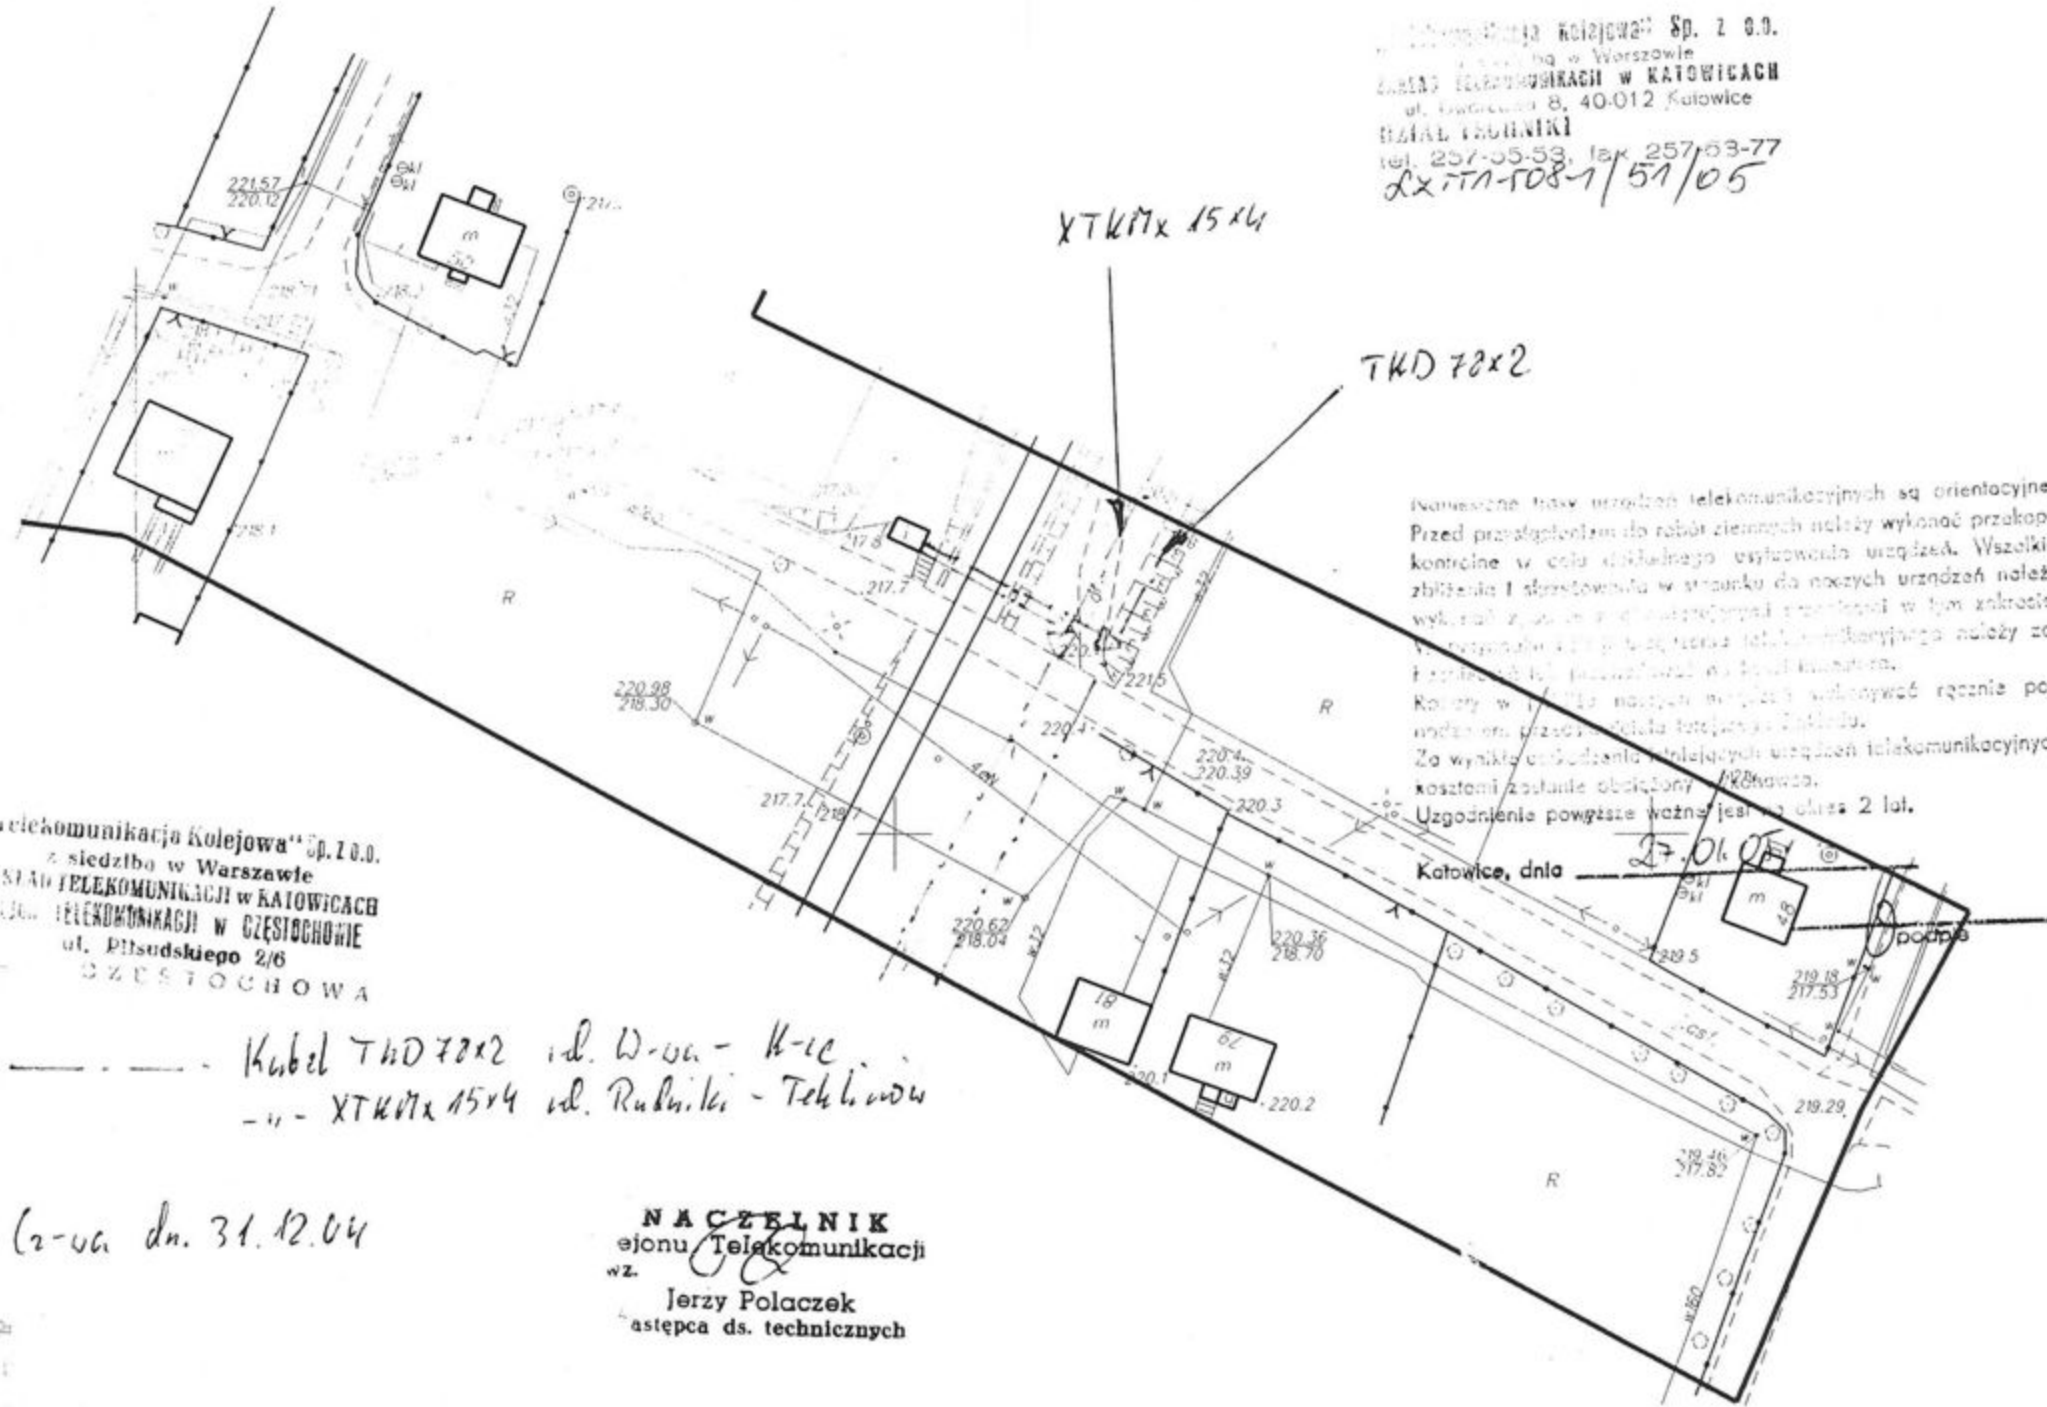


Katowice, dnia 27.01.05

„Telekomunikacja Kolejowa” Sp. z o.o.
 z siedzibą w Warszawie
 BIURO TELEKOMUNIKACJI W KATOWICACH
 BIURO TELEKOMUNIKACJI W CZĘSTOCHOWIE
 ul. Piłsudskiego 2/6
 CZĘSTOCHOWA

Kabel TKD 72x2 id. W-ua - K-ic
 - " - XTK 17x 15x4 id. Rubniki - Teklinów

Ca-ua dn. 31.12.04

NACZELNIK
 ejonu Telekomunikacji
 w.z.
 Jerzy Polaczek
 zastępca ds. technicznych

„Telekomunikacja Kolejowa” Sp. z o.o.
z siedzibą w Warszawie
ZAKŁAD TELEKOMUNIKACJI w KATOWICACH
REJON TELEKOMUNIKACJI w CZĘSTOCHOWIE
ul. Piłsudskiego 2/6
42-200 CZĘSTOCHOWA


Cz. uc. dn. 31.12.04

NACZELNIK
Rejonu Telekomunikacji
wz. *[Signature]*
Jerzy Półczek
Zastępca ds. technicznych

„Telekomunikacja Kolejowa” Sp. z o.o.
z siedzibą w Warszawie
ZAKŁAD TELEKOMUNIKACJI w KATOWICACH
ul. Dworcowa 8, 40-012 Katowice
DZIAŁ TECHNIKI
tel. 257-55-53, fax 257-63-77
22.71.508-1/51/05

Prace techniczne telekomunikacyjnych są orientacyjne.
Przed wykonaniem prac ziemnych należy wykonać przekopy kontrolne, celem skutecznego usytuowania urządzeń. Wszelkie zbliżenia i starcia w stosunku do naszych urządzeń należy wykonać zgodnie z obowiązującymi przepisami w tym zakresie. W przypadku kolizji urządzenia telekomunikacyjnego należy zabezpieczyć lub przebudować na koszt zleceniodawcy.
Roboty w pobliżu naszych urządzeń wykonywać ręcznie pod nadzorem przedstawiciela tutejszego Zakładu.
Za wyniki uszkodzenia istniejących urządzeń telekomunikacyjnych kosztami zostanie obciążony wykonawca.
Uzgodnienie powyższe ważne jest na okres 2 lat.

Katowice, dnia 27.01.05

[Handwritten mark]



Katowice dn. 09-02-2005 r.

NZ8-2-2220- 21 /05

Tel. 257-57-66

**Przedsiębiorstwo Produkcyjno Handlowo Usługowe
„MAPOL” S.C.**

ul. Gen. T. Kutrzeby 32
42-224 Częstochowa

dotyczy : uzgodnień branżowych w celu aktualizacji mapy do celów
projektowych dla wykonania projektu kanalizacji sanitarnej
w miejscowości Widzów- Teklinów przy linii kolejowej
Warszawa - Katowice

PKP S.A. Centrala Zakład Gospodarowania Nieruchomościami Nr 1 w Katowicach w odpowiedzi na wystąpienie Przedsiębiorstwa „MAPOL” informuje , że na terenie objętym uzgodnieniem naniesiono istniejący kolektor kanalizacji deszczowej .

Informujemy również , że dla pełnej informacji branżowej ze strony kolejowej należy uzyskać uzgodnienia z następujących zakładów kolejowych :

1. PKP PLK S.A. Zakład Linii Kolejowych w Częstochowie ul. Boya Żeleńskiego 3/6
2. PKP Energetyka Sp. z o.o. Zakład Staropolski w Częstochowie ul. Rejtana 41/43
3. Telekomunikacja Kolejowa Sp. z o.o. Zakład w Katowicach 20-012 ul. Dworcowa 8
4. PKP S.A. Centrala Zakład Gospodarowania Nieruchomościami Nr 2 w Katowicach ul. Damrota 8

Informujemy również, że przed ostatecznym odbiorem robót inwestor wykonuje inwentaryzację powykonawczą, oraz nanosi ją na mapy geodezyjne będące w zasobach PKP S.A. Zakładu Gospodarowania Nieruchomościami Nr1 - Wydział Geodezji i Regulowania Stanów Prawnych Nieruchomości w Katowicach , Al. Roździeńskiego 1.

Za powyższe uzgodnienie zostanie wystawiona faktura VAT .

W załączeniu:

1. potwierdzona dokumentacja


otrzymują:

1. Adresat
2. a/a

D Y R E K T O R

wz. inż. TADEUSZ MADERA
Zas. 51 C



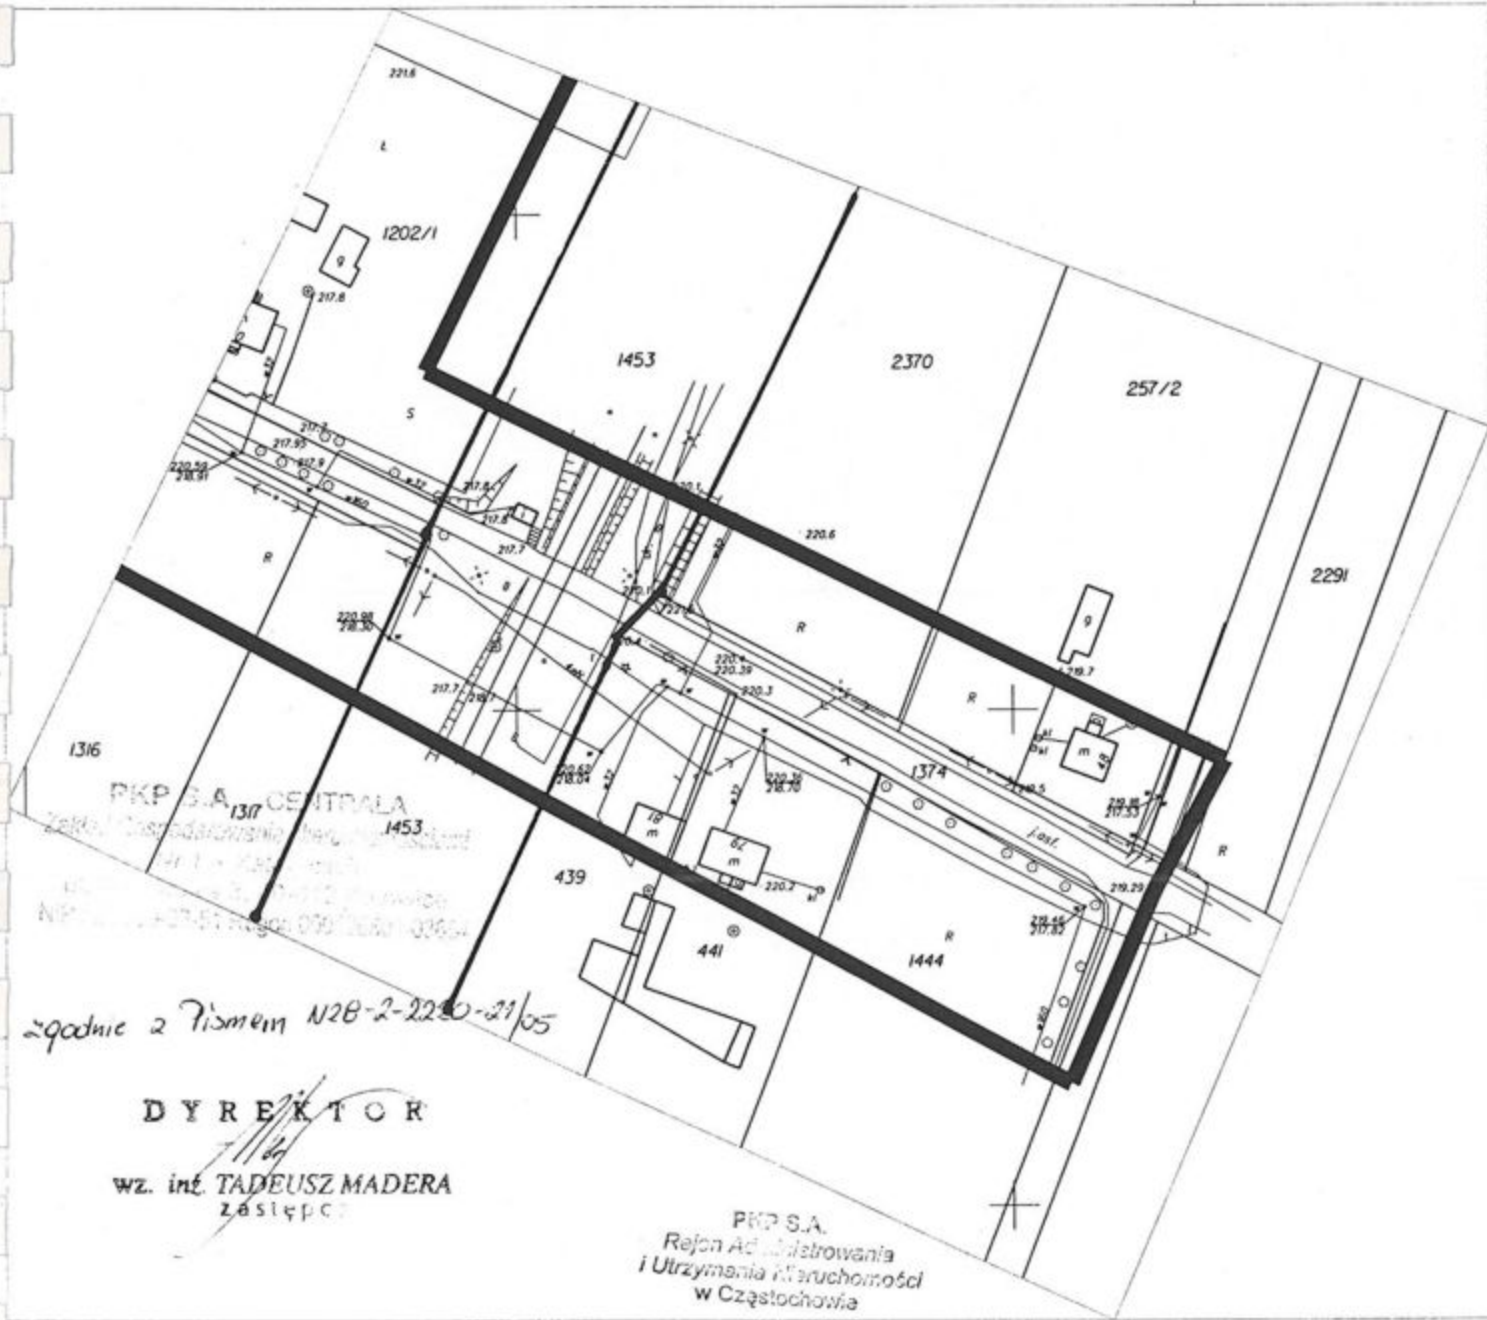

zgodnie z Pismem N2B-2-2250-21/05

DYREKTOR

wz. int. **TADEUSZ MADERA**
Zastępca

PKP S.A.
Rejon Administrowania
i Utrzymania Nieruchomości
w Częstochowie

d:\mapol_teklinow1.dgn 2005-01-04 10:54:29

Mapa Zasadnicza

512.114.021

woj. śląskie
pow. Częstochowa
gm. Kruszyna
mjsc. Teklinów

Na oznaczonym terenie PKP
nie posiadamy urządzeń podziemnych
08.02.2005r.

ADMINISTRATOR

Artur Nabiałek
Artur Nabiałek

woj. śląskie
pow. Częstochowa
gm. Kruszyna
mjsc. Teklinów


DYREKTOR
[Signature]
wz. inż. TADEUSZ MADERA
zastępca

Kolektor kanalizacji deszczowej
Innych urządzeń podziemnych na oznaczonym
terenie PKP nie posiadamy.
08.02.2005r.

ADMINISTRATOR

[Signature]
Artur Nabiałek

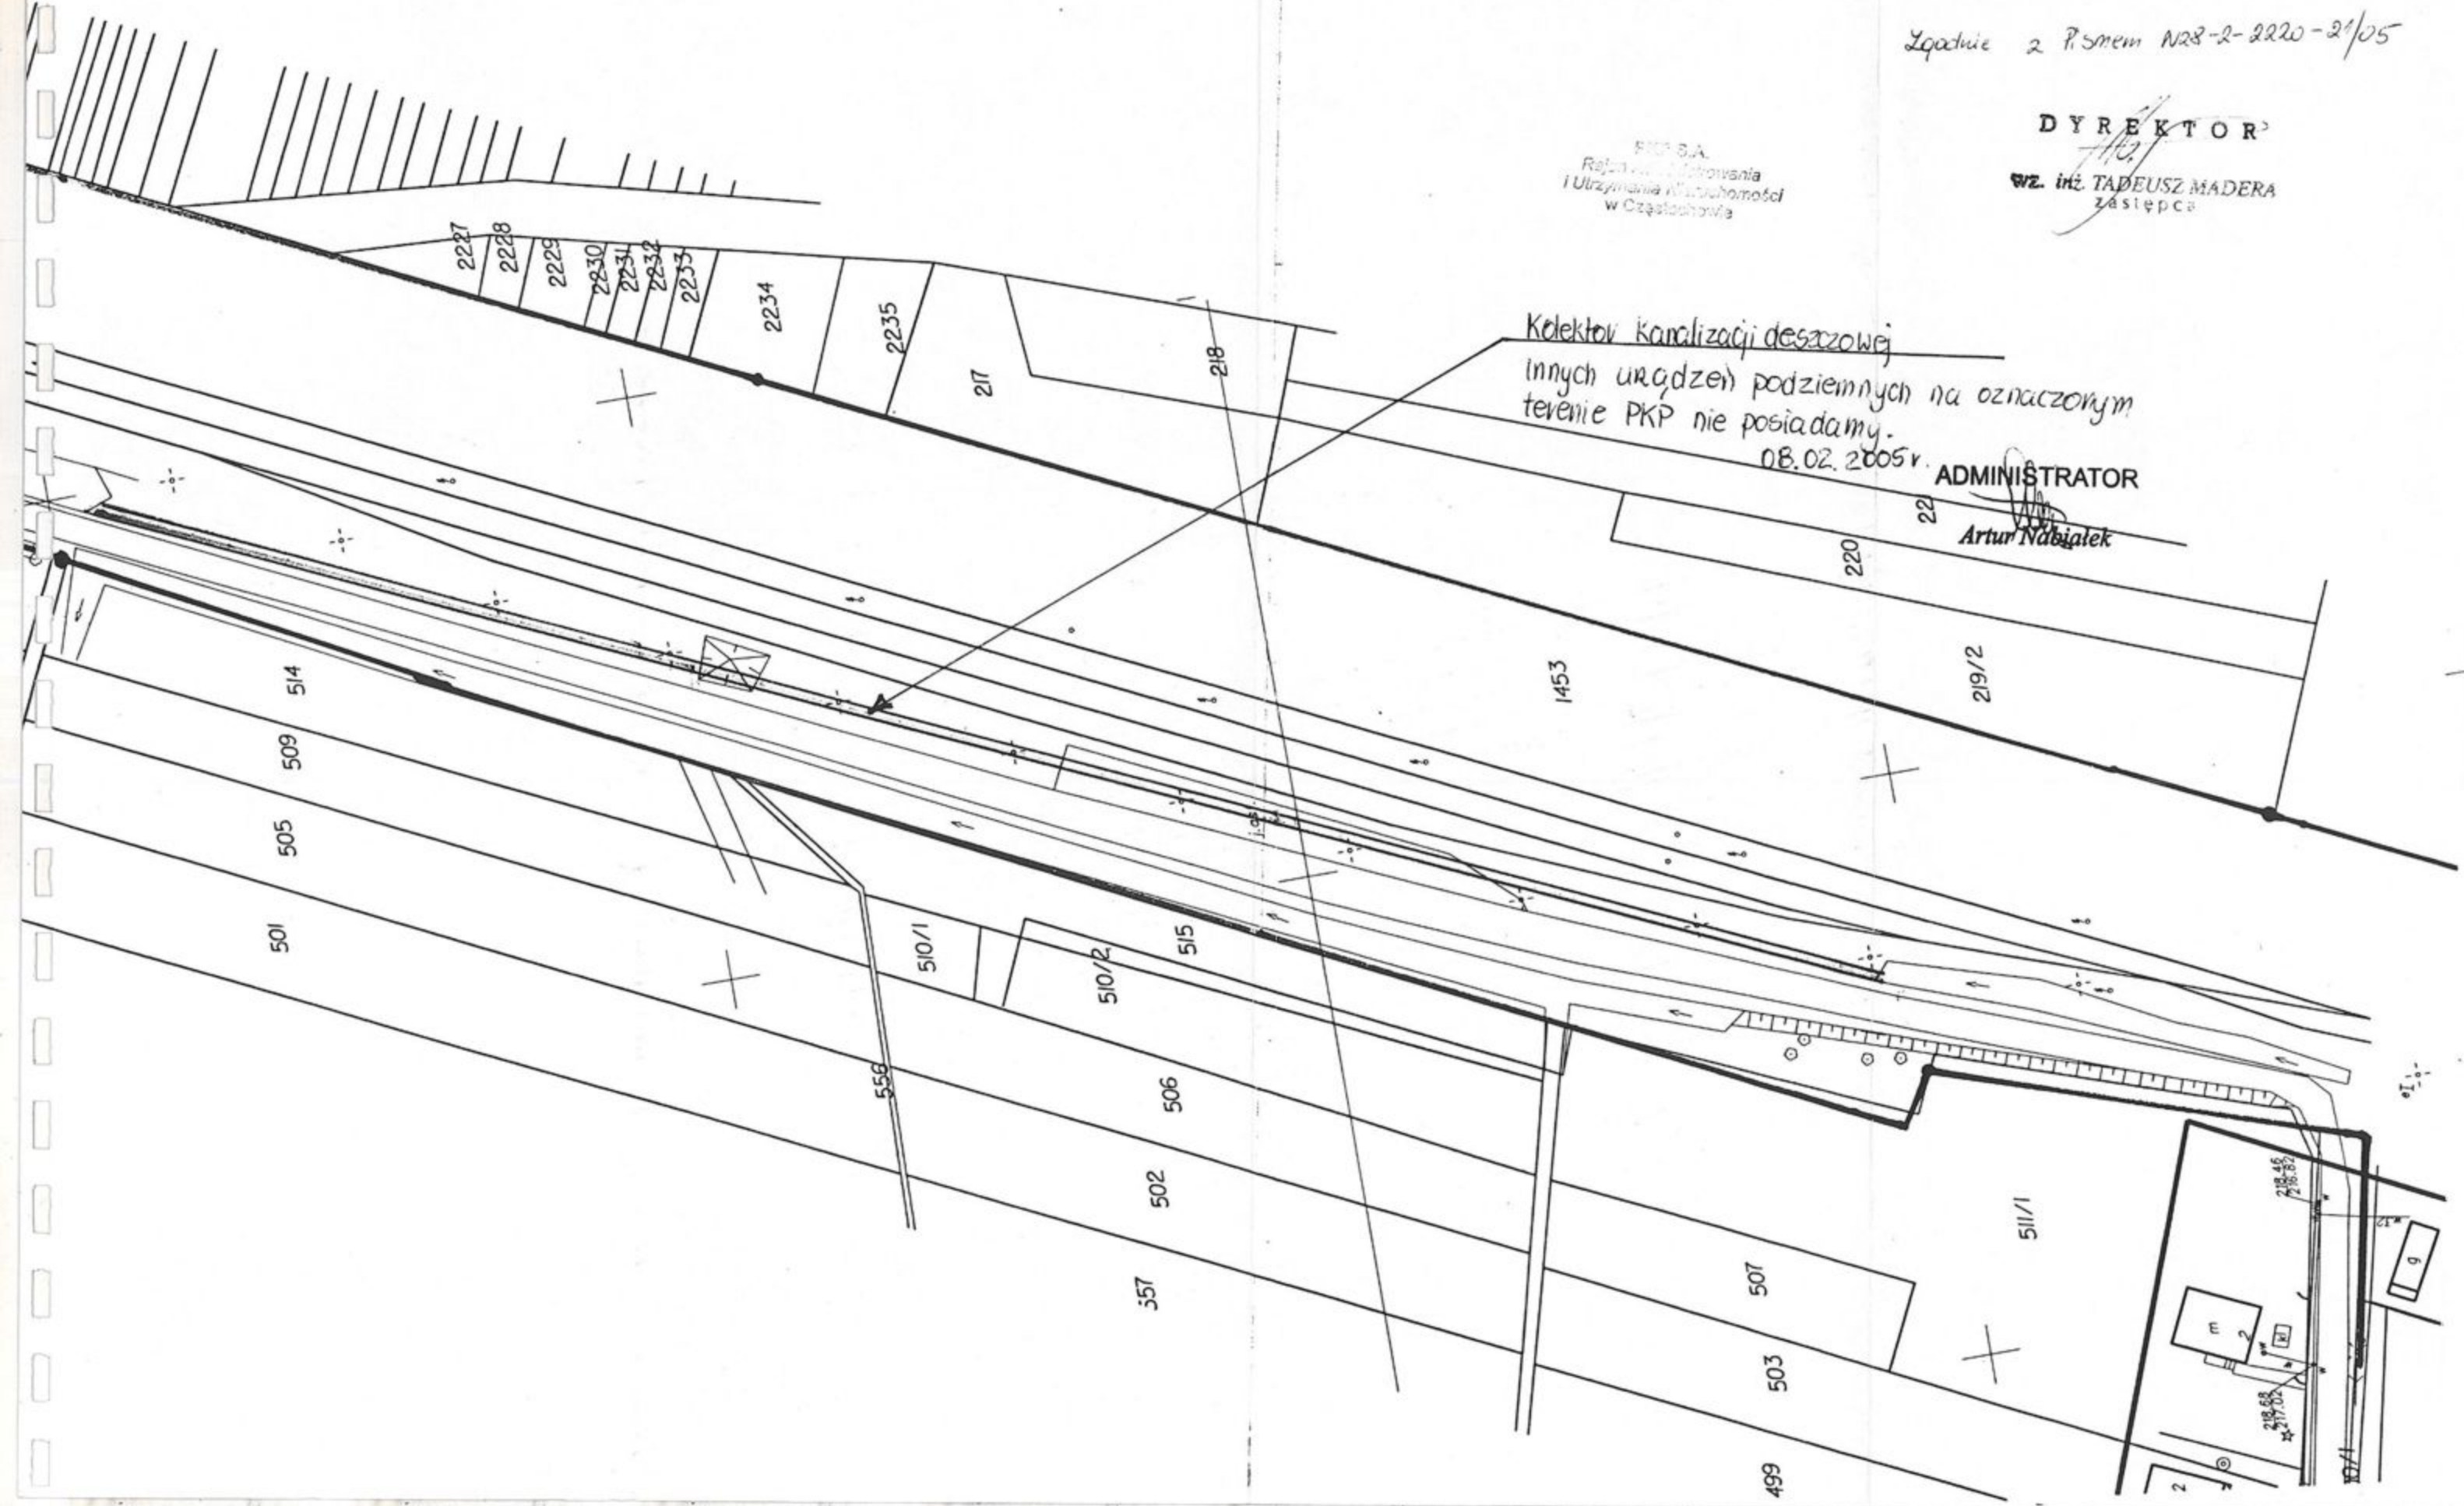

Częstochowa, dnia 2005.05.20

STAROSTWO POWIATOWE
w Częstochowie
POWIATOWY ZESPÓŁ UZGODNIEN
DOKUMENTACJI PROJEKTOWEJ
ul. Sobieskiego 9, tel.3229-178; 189
42-200 CZĘSTOCHOWA

O P I N I A NR 221/05

uzgodnienia dokumentacji projektowej.

Przedmiot uzgodnienia: Kanalizacja sanitarna tłoczna i grawit.
z przyłączami, przepomp. ścieków z drogą
dojazdową i zasilaniem energetycznym.

dla: Przedsiębiorstwo Wielobranzowe
"SONDA"

Adres: Nadrzeczna 57/59/12 42-200 Częstochowa

na zlecenie z dnia: 2005.04.29 znak:

Data wpływu zlecenia do Zespołu: 2005.04.29

Zespół Uzgadniania Dokumentacji Projektowej

opiniuje pozytywnie lokalizację obiektu położonego:

Widzów , Teklinów Gmina:Kruszyna

Uwagi i zalecenia:

- [103] TP OT Opole GT ULSiD Cz-wa - przed rozpoczęciem prac ziemnych należy powiadomić GT ULSiD Cz-wa tel.24-44-84 w celu wytyczenia trasy kabli /ozn."tA"/ i ustalenia warunków technicznych zabezpieczenia naszych kabli.
- [73] GZG RG Cz-wa- uzgodniono.
- [19] WSO1ZK Starostwa Powiatowego - nie podlega uzgodnieniu warunków Obrony Cywilnej.
- [113] Zakład Energetyczny RD Cz-wa Teren:
- uzgodniono pod warunkiem zachowania odległości poziomych i pionowych od naszych urządzeń wynikających z norm PN-E-05100 i N SEP-E-004 oraz norm branżowych.
 - W miejscach skrzyżowań na istniejących kablach elektroenergetycznych
 - uzgodniono pod warunkiem, że prace w miejscach zbliżeń i skrzyżowań z naszymi urządzeniami będą wykon. ręcznie i pod nadzorem Rejonu, o który wykonawca lub inwestor wystąpi do nas przed rozpoczęciem prac.
 - należy złożyć rury osłonowe dwudzielne.
 - w przypadku konieczności przebudowy naszych urządzeń należy wystąpić do RE Cz-wa Teren o określenie warunków przebudowy.
- Przed przystąpieniem do prac wykonawca lub inwestor winien

potwierdzić aktualność uzbrojenia w Powiatowym Ośrodku Dokumentacji
Geodezyjnej i Kartograficznej lub Rejonie Energetycznym.
/ dodatkowo WLZ uzgodnić z PKP Zakład Staropolski Oddział w Cz-wie
ul.Rejtana/

SZMIUW K-ce Oddział Cz-wa - uzgodniono / przejścia pod dnem rowów
wykonać w rurze ochronnej na głębokości 0.5 - 1,0m uwzględniając
zamulenie/

Przejścia pod dnem rowów dokonać pod nadzorem osoby mającej
upoważnienia do nadzorowania tego typu prac.

- prace wykonać min. 5m od górnej krawędzi skarpy cieków.
- O terminie rozpoczęcia prac powiadomić nasz Zarząd oraz
Częstochowski Zarząd Spółek Wodnych w Cz-wie.

[63] Wydz.Ochr.Srod.Rolnictwa i Leśnictwa - uzgodniono bez uwag.

[97] TP OT DUSIUD Myszków - w miejscach zbliżeń i skrzyżowań do urządzeń
pozostających w eksploatacji DUSIUD Myszków zachować
odległości pionowe i poziome lub zastosować ochronę
urządzeń teletechnicznych przewidzianą
normą ZN-96/TPSA-004.

- rozpoczęcie prac budowlanych, ich prowadzenie
oraz nadzór nad nimi należy uzgadniać z upoważnionym pracownikiem
Telekomunikacji Polskiej oraz przedstawicielem firmy, konserwującej
sieć teletechniczną na danym terenie.
- Ręczne przekopy kontrolne w miejscu skrzyżowania

[25] ROP Swierklany PT - Cz-wa - uzgodniono.

[3] Przewodniczący Zespołu:

=====

Przedłożony projekt został uzgodniony z zachowaniem w/w
uwag oraz informacji zespołu dot. obowiązujących warunków
do realizacji budowy.

Ark. mapy: 512.114:212,214,221,223 512.132:012,021

Dokonano zapłaty opłaty skarbowej
znakami opłaty skarbowej w wysok.zł: 6.50

D

STAROSTA CZĘSTOCHOWSKI
Zespół Uzgodnień Dokumentacji Projektowej

Na podstawie art 28 ust 1 z dnia 17 maja 1999 r.
- Prawo geodezyjne i kartograficzne (Dz.U. z 2000 r.
Nr 100 poz. 1086 z późn zm.) uzgodniono
usytuowanie projektowanych sieci uzbrojenia terenu:
*kanalizacja sanitarna, tj. grawitacyjna, 2...
przyłączami i przep. ścieków z drogi dojazdowej
i zasilaniem energetycznym*

Uzgodnienie wytykane jest. Wskazano sposób podzielenia terenu
i geodezyjne wytyczenie przyłączy, przez jednostki
uprawnione do wykonywania prac geodezyjnych.

W razie niezgodności tematyki sieci uzbrojenia terenu z uzgodnionym
projektem inwestor zobowiązany jest przedłożyć mapę z wytyczeniami
pomiarów punktowych z numerami obiektów administracji
architektoniczno-budowlanej.

Uzgodnienie wytykane projektowych sieci uzbrojenia terenu
zachowuje ważność przez okres 3 lat od dnia wydania opinii
w sprawie uzgodnienia usytuowania projektowych sieci uzbrojenia
terenu.

Uzgodnienie ma ważność w przypadku, o którym mowa
w § 15 rozporządzenia Ministra Rozwoju Regionalnego
i Budownictwa z dnia 2 kwietnia 2001 r. w sprawie
geodezyjnej ewidencji sieci uzbrojenia terenu oraz
zespołów uzgadniania dokumentacji projektowej
(Dz.U. Nr 38 pozycja 455)

22.1.05
(sygn. opinii)

Częstochowa, dnia 2.0. MAJ 2005

Z up. STAROSTY

[Podpis]
mgr inż. Marek Budzisz
Kierownik Zespołu Uzgodnień
Dokumentacji Projektowej
ul. Starosty Czestochowski

STAROSTWO POWIATOWE
w CZĘSTOCHOWIE

POWIATOWY OŚRODEK DOKUMENTACJI
GEODEZYJNEJ I KARTOGRAFICZNEJ



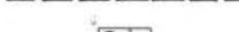

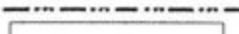








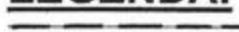

Reprodukcja, rozpowszechnianie i rozprowadzanie
niniejszego dokumentu wymaga zezwolenia, o którym
mowa w art 18 ustawy z dnia 17 maja 1999 r.
- Prawo geodezyjne i kartograficzne (Dz.U. Nr 30
poz. 163 z późniejszymi zmianami)

18.01.2005

Projektant branży elektrycznej

mgr inż. Krzysztof Grajcz
Upr. Bud. nr. UAN - 7342/30/92
w zakresie sieci i inst. elektrycznych

LEGENDA:

-  PROJ. KANAL SANITARNY GRAWITACYJNY
-  PROJ. KANAL SANITARNY TŁOCZNY
-  PROJ. PRZEPOMPOWNIA ŚCIEKÓW
-  PROJ. KABEL ZASILAJĄCY PRZEPOMPOWNIĘ
-  PROJ. DROGA DOJAZDOWA DO PRZEPOMPOWNI
-  PROJ. CHODNIK
-  PROJ. ZIELEŃ
-  PROJ. PRZEPUST RUROWY Ø 0,40m
-  PROJ. OGRODZENIE
-  Proj. kanał sanitarny wg odrębnego opracowania
-  Istn. wodociąg
-  Istn. kabel telekomunikacyjny
-  Istn. kabel eNN i eWN
-  Istn. granice działek
-  Proj. przewierthy na kanale tłocznym

PRZEDSIĘBIORSTWO WIELOBRANŻOWE „SONDA”		
ul. Nadrzeczna 57/59 lok. nr 12 tel./fax 034 365-14-54, tel. 324-86-91 42-200 Częstochowa e-mail: pwsonda@poczta.onet.pl		
Nazwa projektu:	PROJEKT BUDOWLANY KANALIZACJI SANITARNEJ GRAWITACYJNEJ WRAZ Z PRZYŁĄCZAMI DO POSESJI ORAZ KANALIZACJI SANITARNEJ TŁOCZNEJ, PRZEPOMPOWNI ŚCIEKÓW WRAZ Z DROGĄ DOJAZDOWĄ, OGRODZENIEM, PRZYŁĄCZEM WODY I KABLEM ENERGETYCZNYM W MIEJSCOWOŚCIACH WIDZÓW I TEKLINÓW, GM. KRUSZYNA	
Nazwa rys:	TRASA KANALIZACJI SANITARNEJ – MAPA SYTUACYJNO – WYSOKOŚCIOWA	skala: 1: 1000
Projektowała:	mgr inż. Barbara NOSOL Nr upr. UAN-VIII-7342/14/93	rys. nr 2
Sprawdzający:	mgr inż. Alojzy SAWICKI upr. Nr 19/1966/Kt	Data opracowania 2005 r
Opracował:	mgr inż. Tomasz MAŚLANKA inż. Jacek DZIĘBOR mgr inż. Przemysław GAWRON	

STAROSTA CZĘSTOCHOWSKI
Zespół Uzgodnień Dokumentacji Projektowej

Na podstawie art 28 ust 1 z dnia 17 maja 1993 r. - Prawo geodezyjne i kartograficzne (Dz. U. z 2000 r. Nr 100 poz 1046 z późn. zm.) uzgodniono usytuowanie projektowanych sieci uzbrojenia terenu: **Kanalizacji Sanitarnej, Tłoczni i Grawitacyjnej z przyłączami, przep. ścieków z drogą dojazdową, zasilaniem energetycznym.**

Uzgodniono usytuowanie sieci uzbrojenia terenu podlegającego wytyczeniu i geodezyjnej inwentaryzacji powykonawczej przez jednostki uprawnione do wykonywania prac geodezyjnych.

W razie niezrealizacji realizacji sieci uzbrojenia terenu z uzgodnionym projektem inwestor zobowiązany jest przedłożyć mapę z wynikami pomiarów powykonawczych właścicielowi organowi administracji architektoniczno-budowlanej.

Uzgodnienie usytuowania projektowych sieci uzbrojenia terenu zachowuje ważność przez okres 3 lat od dnia wydania opinii w sprawie uzgodnienia usytuowania projektowych sieci uzbrojenia terenu.

Uzgodnienie traci ważność w przypadku, o którym mowa w § 13 rozporządzenia Ministra Rozwoju Regionalnego i Budownictwa z dnia 2 kwietnia 2001 r. w sprawie geodezyjnej ewidencji sieci uzbrojenia terenu oraz zespołów uzgadniania dokumentacji projektowej (Dz. U. Nr 36 pozycja 455)

22.1.105
(sygn opinii)

20 MAJ 2005

Częstochowa, dnia...

mgr inż. Marek Dudzicz
Przewodniczący Zespołu Uzgodnień Dokumentacji Projektowej przy Staroscie Częstochowskim

STAROSTWO POWATOWE W CZĘSTOCHOWIE
POWIATOWY OŚRODEK DOKUMENTACJI GEODEZYJNEJ I KARTOGRAFICZNEJ

Reprodukcja, rozpowszechnianie i rozprowadzanie niniejszego dokumentu wymaga zezwolenia o którym mowa w art 15 ustawy z dnia 17 maja 1993 r. - Prawo geodezyjne i kartograficzne (Dz. U. z 2000 r. poz. 103 z późniejszymi zmianami)

13.01.2005

STAROSTA CZĘSTOCHOWSKI
Powiatowy Ośrodek Dokumentacji Geodezyjnej i Kartograficznej

W obszarze oznaczonym linią... dokonano aktualizację treści mapy zasadniczej. Dokumenty z pomiaru uzupełniającego przyjęte do zasobu powiatowego w dniu... 28.12.2003 i zarejestrowano pod nr... 234-15/2004


Niniejsza mapa może służyć do celów projektowych. Projektowane obiekty budowlane wymagające pozwolenia na budowę podlegają wytyczeniu i inwentaryzacji powykonawczej przez jednostki uprawnione do wykonywania prac geodezyjnych

13.01.2005
Częstochowa dn...

PRZEDSIĘBIORSTWO WIELOBRANŻOWE "SONDA" ul. Nadrzeczna 57/59 lok. nr 12 42-200 Częstochowa tel./fax 034 365-14-54, tel. 324-86-91 e-mail: pwsonda@poczta.onet.pl	
Nazwa projektu:	PROJEKT BUDOWLANY KANALIZACJI SANITARNEJ GRAWITACYJNEJ WRAZ Z PRZYŁĄCZAMI DO POSESJI ORAZ KANALIZACJI SANITARNEJ TŁOCZNEJ, PRZEPOMPOWNI ŚCIEKÓW WRAZ Z DROGĄ DOJAZDOWĄ, OGRÓDZENIEM, PRZYŁĄCZEM WODY I KABELEM ENERGETYCZNYM W MIEJSCOWOŚCIACH WIDZÓW I TEKLINÓW, GM. KRUSZYNA
Nazwa rys:	TRASA KANALIZACJI SANITARNEJ - MAPA SYTUACYJNO - WYSOKOŚCIOWA
Projektowała:	mgr inż. Barbara NOSOL Nr upr. UAN-VIII-7342/141/93
Sprawdzający:	mgr inż. Alojzy SAWICKI upr. Nr 19/1966/Kt
Opracował:	mgr inż. Tomasz MAŚLANKA inż. Jacek DZIĘBOR mgr inż. Przemysław GAWRON
skala:	1: 1000
rys. nr	3
Data opracowania	2005 r

LEGENDA:

- PROJ. KANA
- Istn. wodocia
- Istn. kabel tel
- Istn. kabel eN
- Istn. granice c
- Proj. przewie

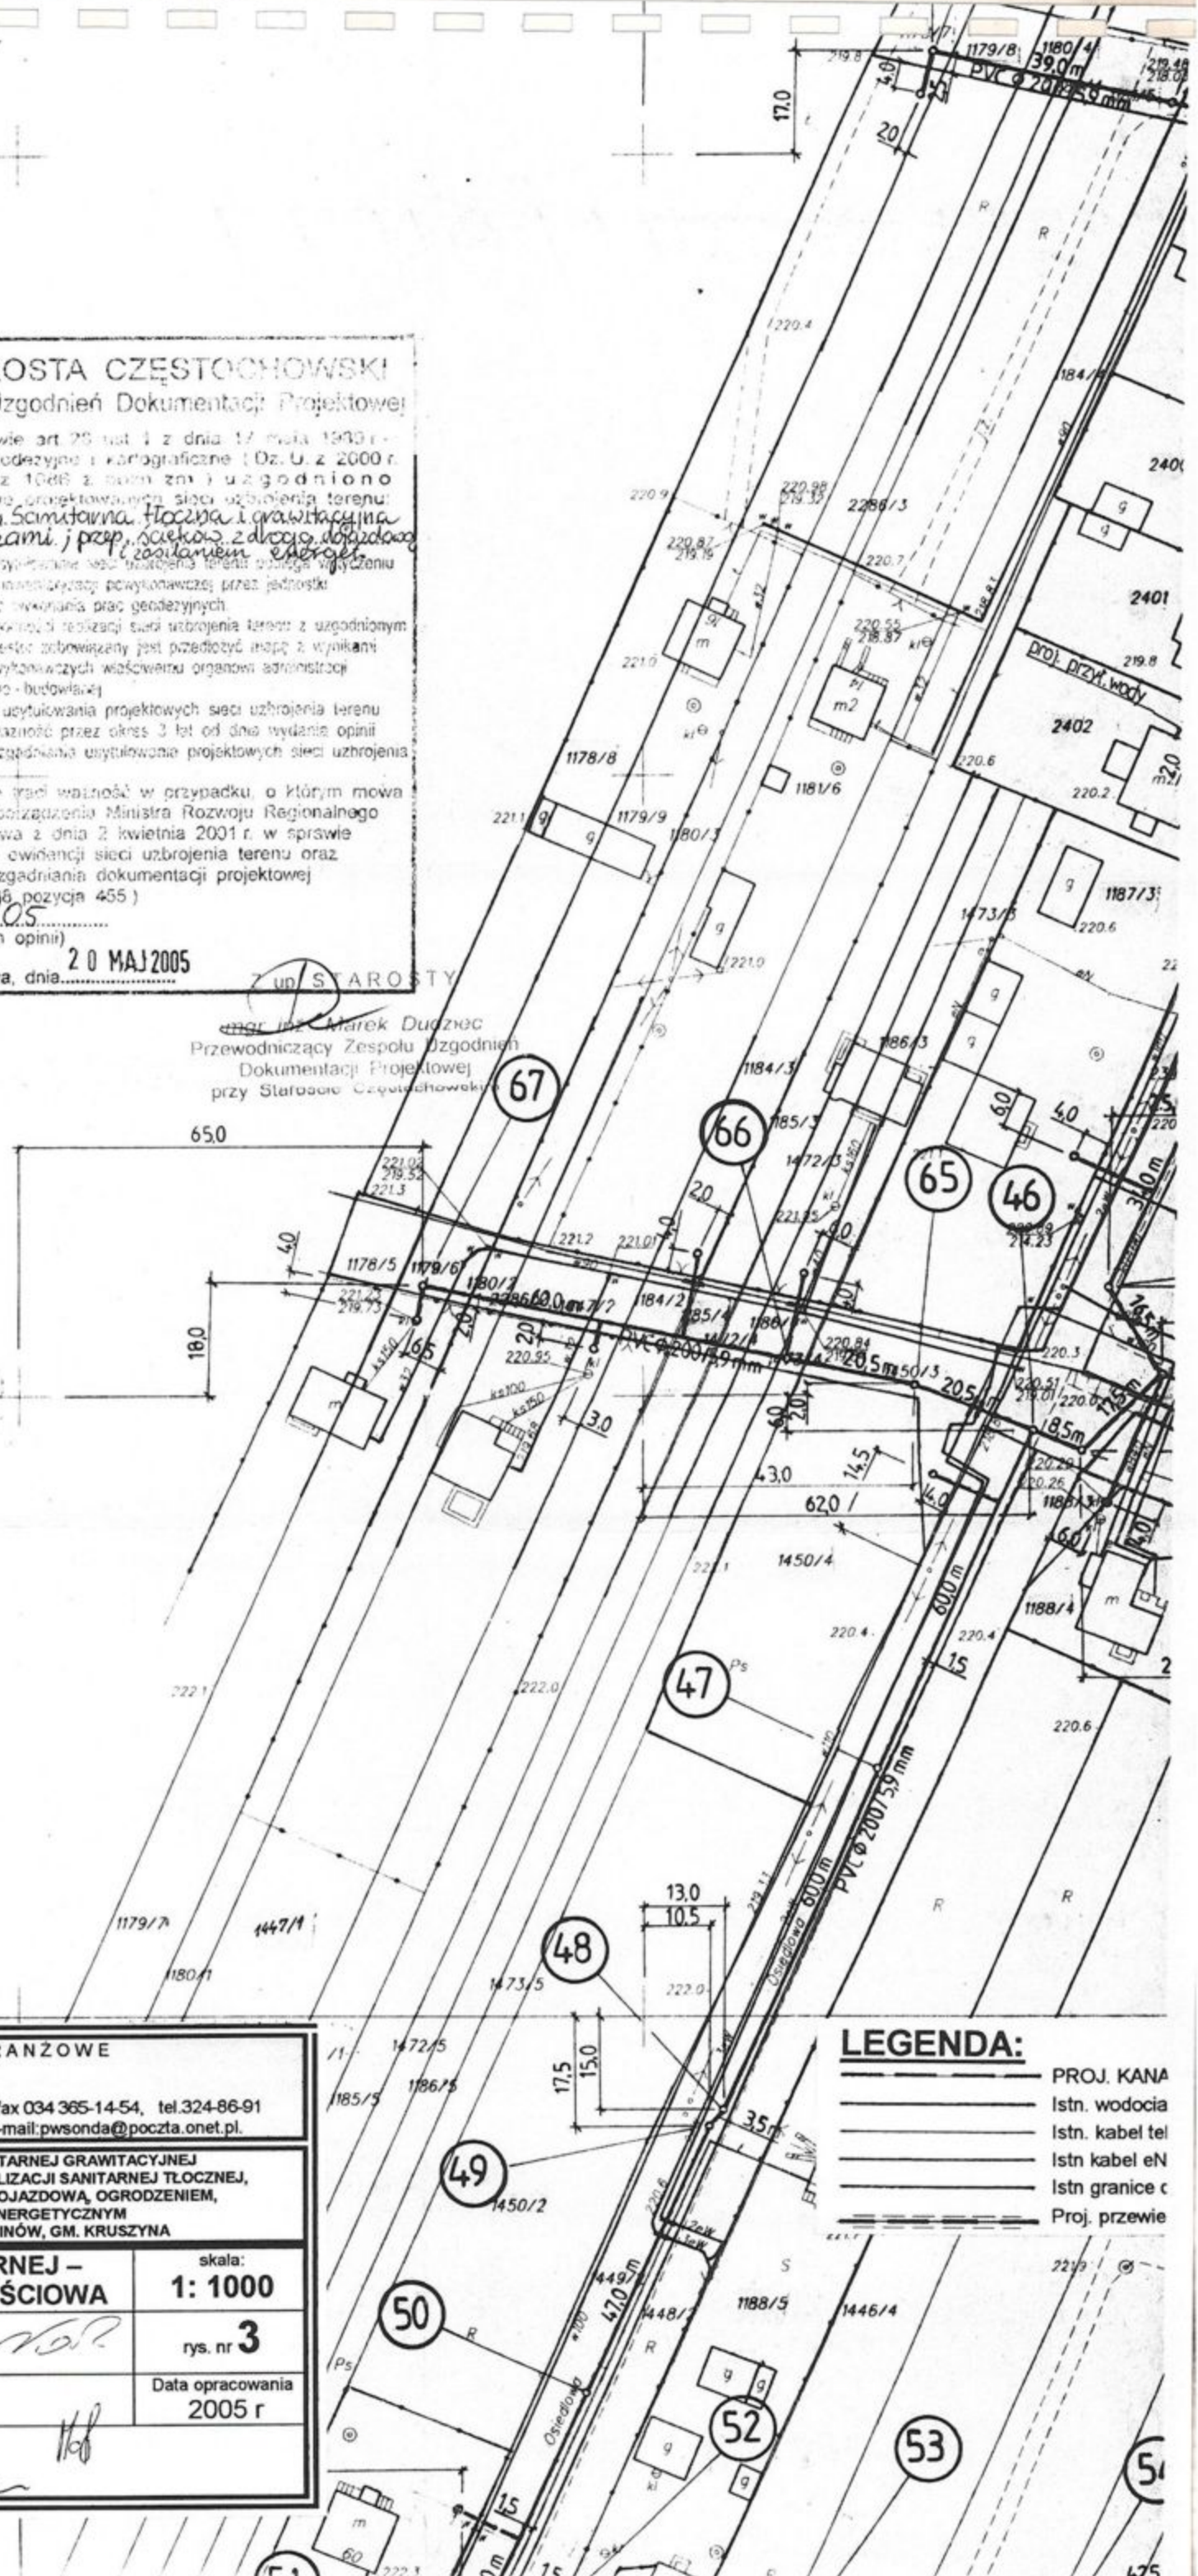

PZD / 5443 / U / 61 / 05

Częstochowa, 2005.06.09.

Decyzja Nr 61 / U / 2005

Na podstawie art. 39 ust.3 ustawy z dnia 21 marca 1985r. o drogach publicznych (Dz.U. z 2004r. Nr 204 , poz.2086.) oraz art.104 ustawy z dnia 14 czerwca 1960r. Kodeks postępowania administracyjnego (Dz.U. z 2000 r. Nr 98 poz. 1071 z późn.zm.) oraz uchwały Nr 0063 /1/ 308 / 05 Zarządu Powiatu w Częstochowie z dnia 18 lutego 2005 r. , po rozpatrzeniu wniosku złożonego w dniu 03.06.2005 r. przez Pana Tomasza Maślankę , reprezentującego Przedsiębiorstwo Wielobranżowe „SONDA”, 42 – 200 Częstochowa, ul. Nadrzeczna 57/59 M 12, działającego z upoważnienia Gminy Kruszyna o zezwolenie na budowę sieci kanalizacji sanitarnej grawitacyjnej i tłocznej wraz z przyłączami do posesji w pasie drogi powiatowej nr S 1006 – Wikłów – Lgota Mała – Antonów – do drogi 1025 ul. Antoniowska w m. Widzów gm. Kruszyna

zezwalam:

na budowę sieci kanalizacji sanitarnej kanalizacji sanitarnej grawitacyjnej i tłocznej wraz z przyłączami do posesji w pasie drogi powiatowej nr S 1006 ul. Antoniowska w m. Widzów, gm. Kruszyna zgodnie z przedstawionym projektem pod niżej wymienionymi warunkami:

- zlokalizowanie trasy projektowanego kanału sanitarnego w poboczu drogi w odległości od 1,1m. do 2,0 m. od krawędzi asfaltu,
- odtworzenie konstrukcji drogi , zgodnie z Rozporządzeniem Ministra Transportu i Gospodarki Morskiej z dnia 2 marca 1999 r. (zał. Nr 5 pkt. 5.3.3. – drogi o ruchu kategorii KR – 3) po ułożeniu kanału,
- w przypadku naruszenia konstrukcji jezdni odtworzenie należy wykonać na szerokości – licząc od osi jezdni do zewnętrznej krawędzi jezdni i długości naruszonej jezdni z godnie z Rozporządzeniem Ministra Transportu i Gospodarki Morskiej z dnia 2 marca 1999 r.
- ułożenie warstwy ścieralnej nawierzchni wykonać po upływie roku od czasu wybudowania kanału
- przejścia pod drogą wykonać metodą przewiertu lub przeciskiem bez naruszenia konstrukcji drogi w rurach ochronnych ułożonych pod jezdnią, poboczami (chodnikami) i rowami oraz 1,0 m. poza rowem na głębokości min. 1,7 m. poniżej niwelety jezdni oraz 0,7 m. poniżej dna rowu
- odtworzyć pobocza drogi, rowy i zjazdy do posesji zgodnie z Rozporządzeniem Ministra Transportu i Gospodarki Morskiej z dnia 02 marca 1999 r. (Dz. U. z 1999 r. Nr 43 poz. 430)
- w przypadku uszkodzenia elementów infrastruktury drogowej nie wymienionych w niniejszej decyzji , należy je odbudować lub wymienić na nowe,
- w przypadku uzasadnionej konieczności wycinki drzewostanu , należy wystąpić do tut. Zarządu o uzyskanie zgody na wycinkę drzew z właściwego urzędu gminy załączając inwentaryzację wraz z lokalizacją przedmiotowych drzew wraz z uzasadnieniem
- w przypadku modernizacji lub remontu drogi , nadzór branżowy oraz koszt ewentualnego przełożenia urządzenia obcego pokryje jego właściciel.

Uzasadnienie;

Pan Tomasz Maślanka reprezentujący Przedsiębiorstwo Wielobranżowe „SONDA”, 42 – 200 Częstochowa , ul. Nadrzeczna 57/59 M12 działający z upoważnienia Gminy Kruszyna w dniu 3.06.2005 r. zwrócił się z prośbą do Powiatowego Zarządu Dróg w Częstochowie o uzgodnienie projektowanej trasy sieci kanalizacji sanitarnej grawitacyjnej i tłocznej wraz z przyłączami do posesji w pasie drogi powiatowej Nr S 1006 w m. Widzów, ul. Antoniowska gm. Kruszyna.

Przedmiotowa inwestycja – kanał sanitarny jest urządzeniem nie związanym z gospodarką drogową. Zezwolenie na lokalizację urządzenia nie związanego z gospodarką drogową może nastąpić zgodnie z art. 39 ust.3 ustawy o drogach publicznych (Dz.U. z 2004r. Nr 204, poz.2086) tylko w szczególnie uzasadnionych przypadkach, poprzez wydanie decyzji przez zarządcę drogi.

Skorzystałam z w/w przepisu i wydałam stosowną decyzję, określając szczegółowe warunki budowy kanału sanitarnego w pasie drogi powiatowej .

Biorąc powyższe pod uwagę orzeczono jak w sentencji decyzji.

Pouczenie :


1. Zezwolenie wyrażone w niniejszej decyzji nie jest równoznaczne z zezwoleniem na prowadzenie robót w pasie drogowym o które wykonawca lub inwestor powinien wystąpić do Powiatowego Zarządu Dróg w Częstochowie w trybie i na warunkach określonych w art. 40 ust. 1, ust. 2 pkt. 2, ust. 3 i 5 ustawy o drogach publicznych z dnia 21 marca 1985 (Dz. U. z 2004 r. Nr 204, poz. 2086). W zezwoleniu tym, na podstawie uchwały Rady powiatu w Częstochowie z dnia 24 czerwca XVII/159/2004 (Dz. Urz. Woj: Śląskiego Nr 67 , roz. 2045) zostaną naliczone opłaty

2. Od niniejszej decyzji przysługuje prawo wniesienia odwołania do Samorządowego Kolegium Odwoławczego w Częstochowie Al. Niepodległości 20/22 za pośrednictwem tut. Zarządu w terminie 14 dni od daty jej otrzymania.

DYREKTOR
mgr inż. Rafał Kusmierski

Otrzymują:

1. Pan Tomasz Maślanka – Przedsiębiorstwo Wielobranżowe „SONDA”, 42 – 200 Częstochowa, ul. Nadrzeczna 57/59 M. 12.
2. ODM Nr 1 w Rudnikach.
3. a / a.

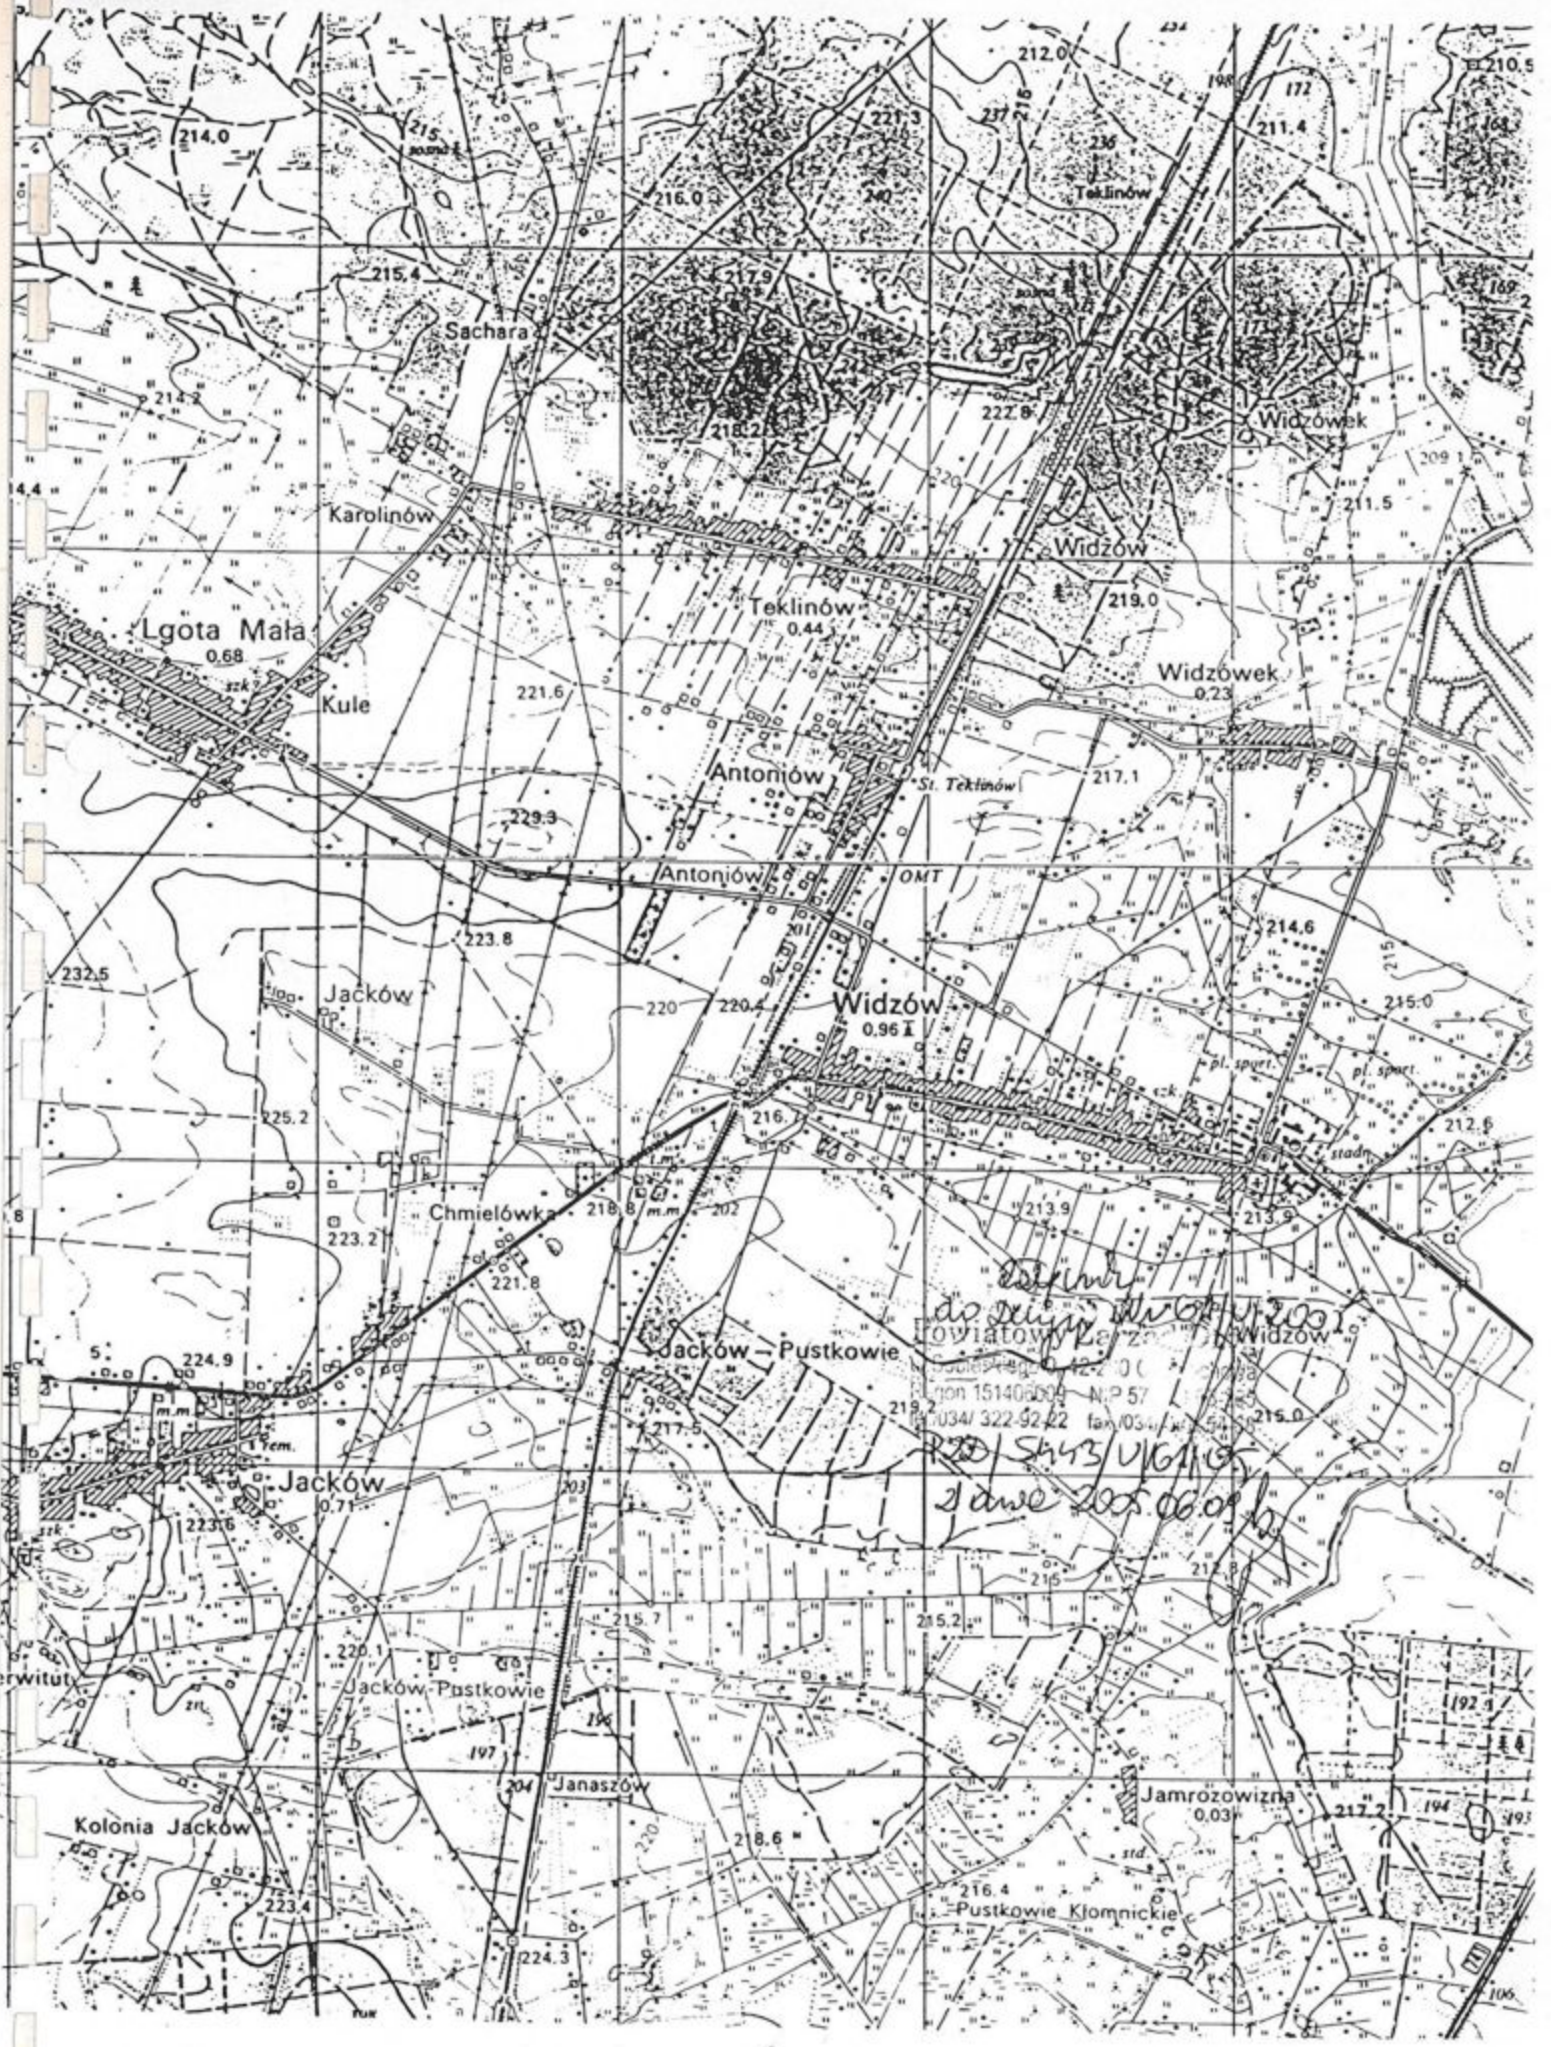

Nie wyłącza się terenów w terenie (miejsc) nie wykazanych na wstępiej mapie, usąg-
 dzeń i zabudowanych, które nie były zdołane
 do terenów objętych. W tym celu jest
 informacja w Instytucjach terenowych.

STAROSTA CZĘSTOCHOWSKI
 Powiatowy Ośrodek Dokumentacji
 Geodezyjnej i Kartograficznej

W obszarze oznaczonym linia
 dokonano aktualizacji treści mapy zasadniczej.
 Dokumenty z pomiaru uzupełniającego przyjęte do
 zasobu powiatowego w dniu 29.12.2005
 i zewidencjonowano pod nr 234-18/2005


Niniejsza mapa może służyć do celów projektowych.
 Projektowane obiekty budowlane wymagające
 pozwolenia na budowę podlegają wytyczeniu
 i inwentaryzacji powykonawczej przez jednostki
 uprawnione do wykonywania prac geodezyjnych

Częstochowa, dn. 13.01.2005

odpisy
 do Dyrektora Nr 6110/2005
 Powiatowy Zarząd Dróg
 ul. Sobieskiego 1, 42-200 Częstochowa
 Region 15140119 NIP 573-23-00-295
 tel. 034/ 322-20-22 fax 034/ 378-54-68
 P.20/5443/0/61/05
 2 dnw 2005.06.09

- Proj. kan. sanit. grawitacyjna
- - - Proj. kan. sanit. tłoczna
- Granice pasa drogowego

ul. Antoniowska-droga powiatowa dz.nr 2373
pobocze utwardzone od 1,0m do 2,0m od brzegu asfaltu

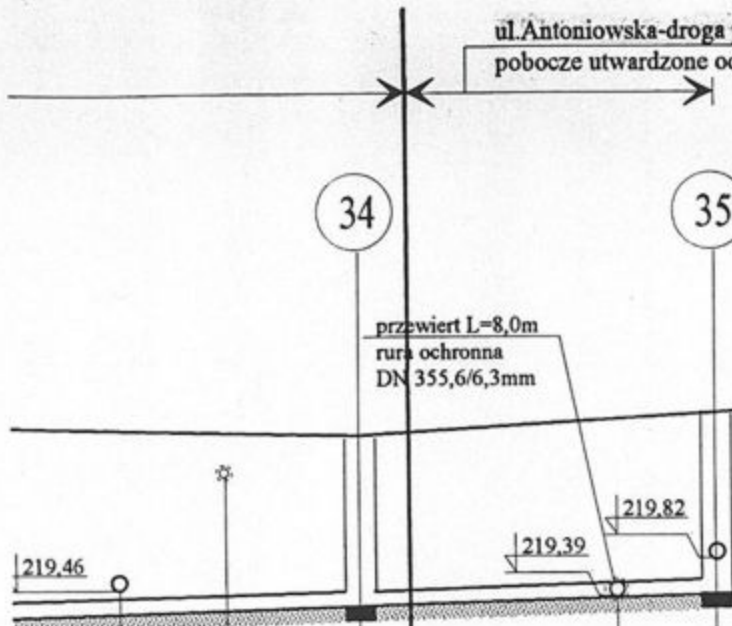

proj. przyk.PVC ϕ 160/4,7mm L=5,0m i=3,0‰ ul. Antoniowska 50.
Zak. st. z kregów żalbet. ϕ 1,0m

istn. kabel tel. - proj. R.O. AROT typ PS ϕ 50 mm L=4,0m.



I.R.

proj. przyk.PVC ϕ 160/4,7mm L=13,0m i=3,0‰ ul. Antoniowska 85.
Zak. st. z kregów żalbet. ϕ 1,0m

proj. przyk.PVC ϕ 160/4,7mm L=6,0m i=3,0‰ ul. Antoniowska 54.
Zak. st. z kregów żalbet. ϕ 1,0m

2,42	219,16	221,58	
2,24	219,26	221,50	
2,36	219,36	221,72	
2,40	219,40	221,80	
Kan. sanit. gran. PVC ϕ 200/15,9mm.			
l=83,5m			
23,5			
37,0	44,0	53,0 56,0	70,0
76,5			

Powiatowy Zarząd Dróg
ul. Sobieskiego 151
Regor 151
tel./034/ 32...
Zarząd Dróg
ul. Sobieskiego 151
NIP 573-23-08-295
fax 034/ 378-54-68

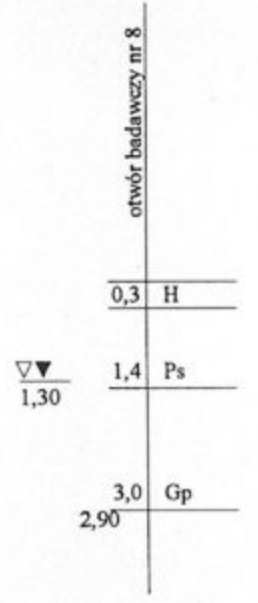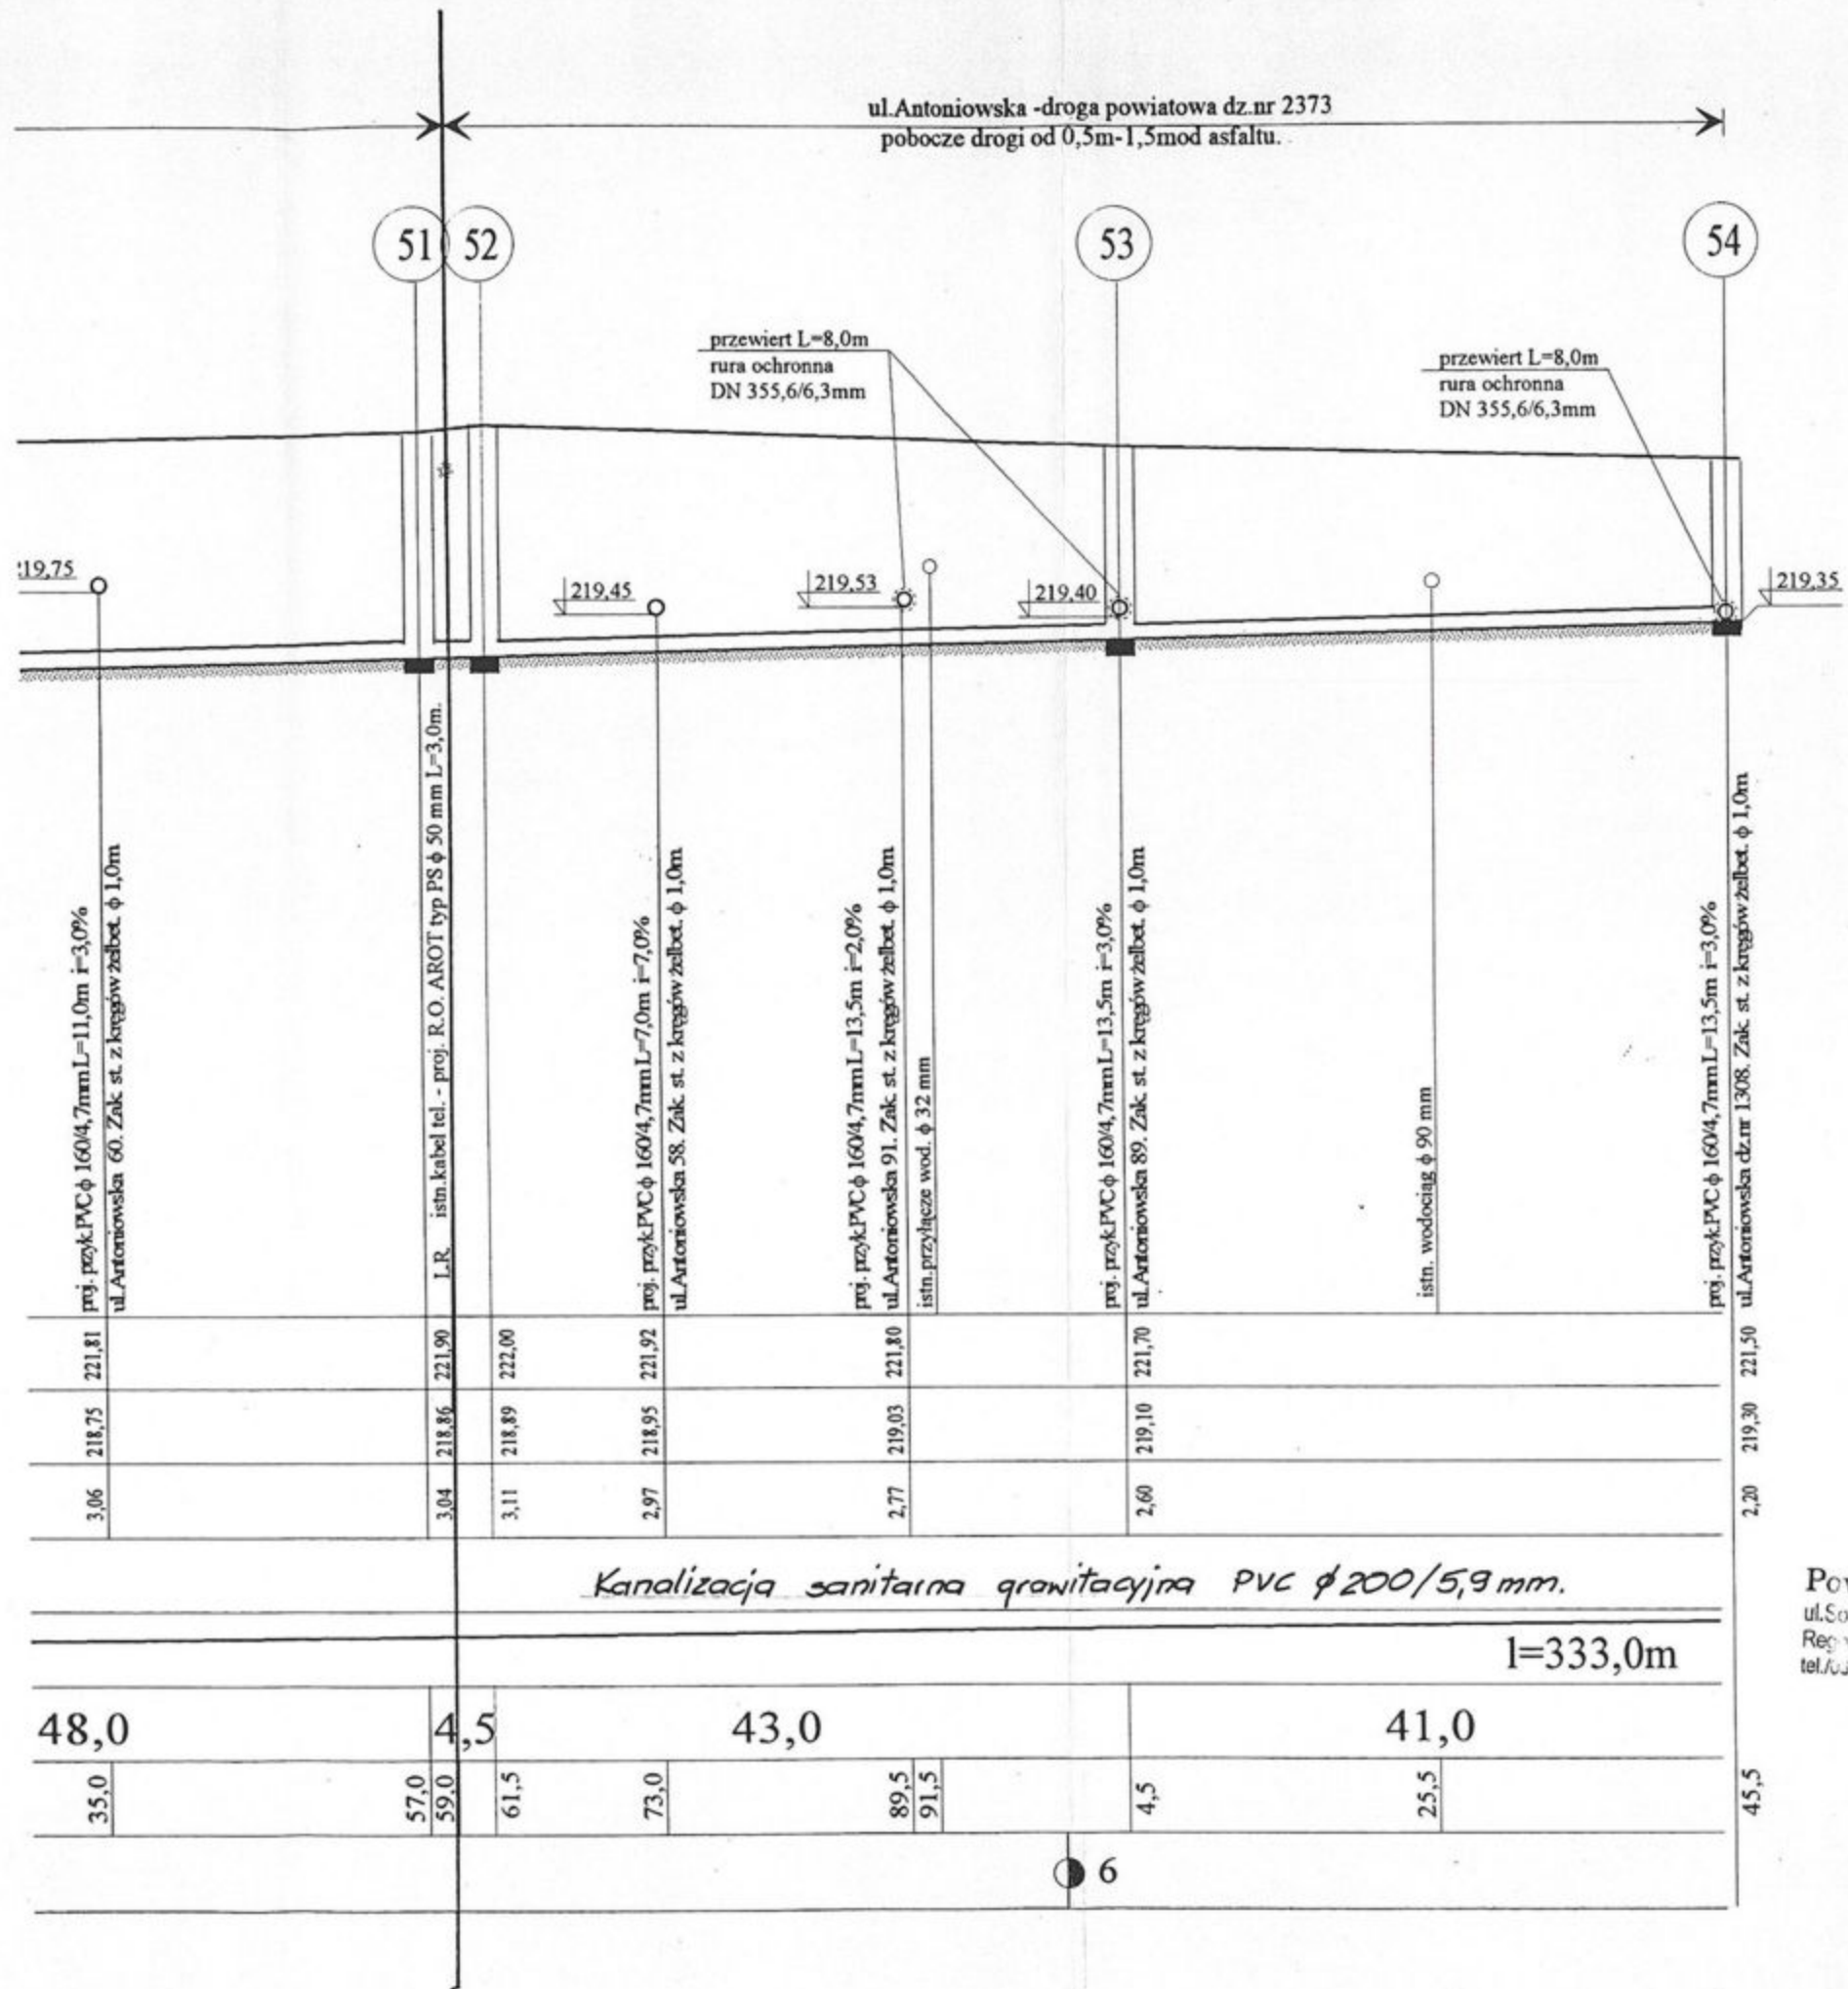

Powiatowy Zarząd Dróg
ul. Sobiechowska 4-79 Częstochowa
Regin 14349 NIP 575-23-03-295
tel./fax 41 262-22 fax 41 378-54-68

brzeg asfaltu

asfalt

pobocze utwardzone

asfalt

pobocze utwardzone

ul. Antoniowska - droga powiatowa dz. nr 2373

wl. Skarb Państwa (tereny PKP) - dz. nr 1453

dz. nr 439

ul. Antoniowska - droga powiatowa dz. nr 2373

R5

R6

R7

SR

z8

z9 z10

z11 z12

z13

z14 z15 z16

z17 z18

219,46

przewiert L=7,0m
rura ochronna
DN 355,6/6,3mm

przewiert L=5,5m
rura ochronna
DN 355,6/6,3mm

odpływ ścieków do istn. kanali

...askowa gr. min. 10cm

studnia rewizyjna
z zaworem powietrzającym

proj. przew. PVC- ϕ 160/4,7mm ul. Antoniowska 50.

istn. kabel tel. - proj. R.O. AROT typ PS ϕ 50 mm L=4,0m.

istn. kabel tel. - proj. R.O. AROT typ PS ϕ 50 mm L=4,0m.

istn. przyłącze wod. ϕ 32 mm w rzucie kolizji wod. należy obniżyć.

istn. przyłącze wod. ϕ 32 mm w rzucie kolizji wod. należy obniżyć.

istn. kabel tel. - proj. R.O. AROT typ PS ϕ 50 mm L=4,0m.

istn. kabel tel. - proj. R.O. AROT typ PS ϕ 100 mm L=4,0m.

istn. wodociąg. ϕ 160 mm w rzucie kolizji wod. należy obniżyć.

istn. wodociąg. ϕ 160 mm w rzucie kolizji wod. należy obniżyć.

istn. kabel tel. - proj. R.O. AROT typ PS ϕ 100 mm L=4,0m.

istn. kabel tel. - proj. R.O. AROT typ PS ϕ 50 mm L=4,0m.

istn. przyłącze wod. ϕ 32 mm w rzucie kolizji wod. należy obniżyć.



Powiatowy Zarząd Dróg
ul. Sobieskiego 9, 40-200 Częstochowa
Fogon 15140069 NIP 573-23-00-295
tel./034/ 322-92-22 fax /034/ 378-54-68



PRZEKRÓJ PRZEZ DROGĘ 1-1 SKALA 1:100

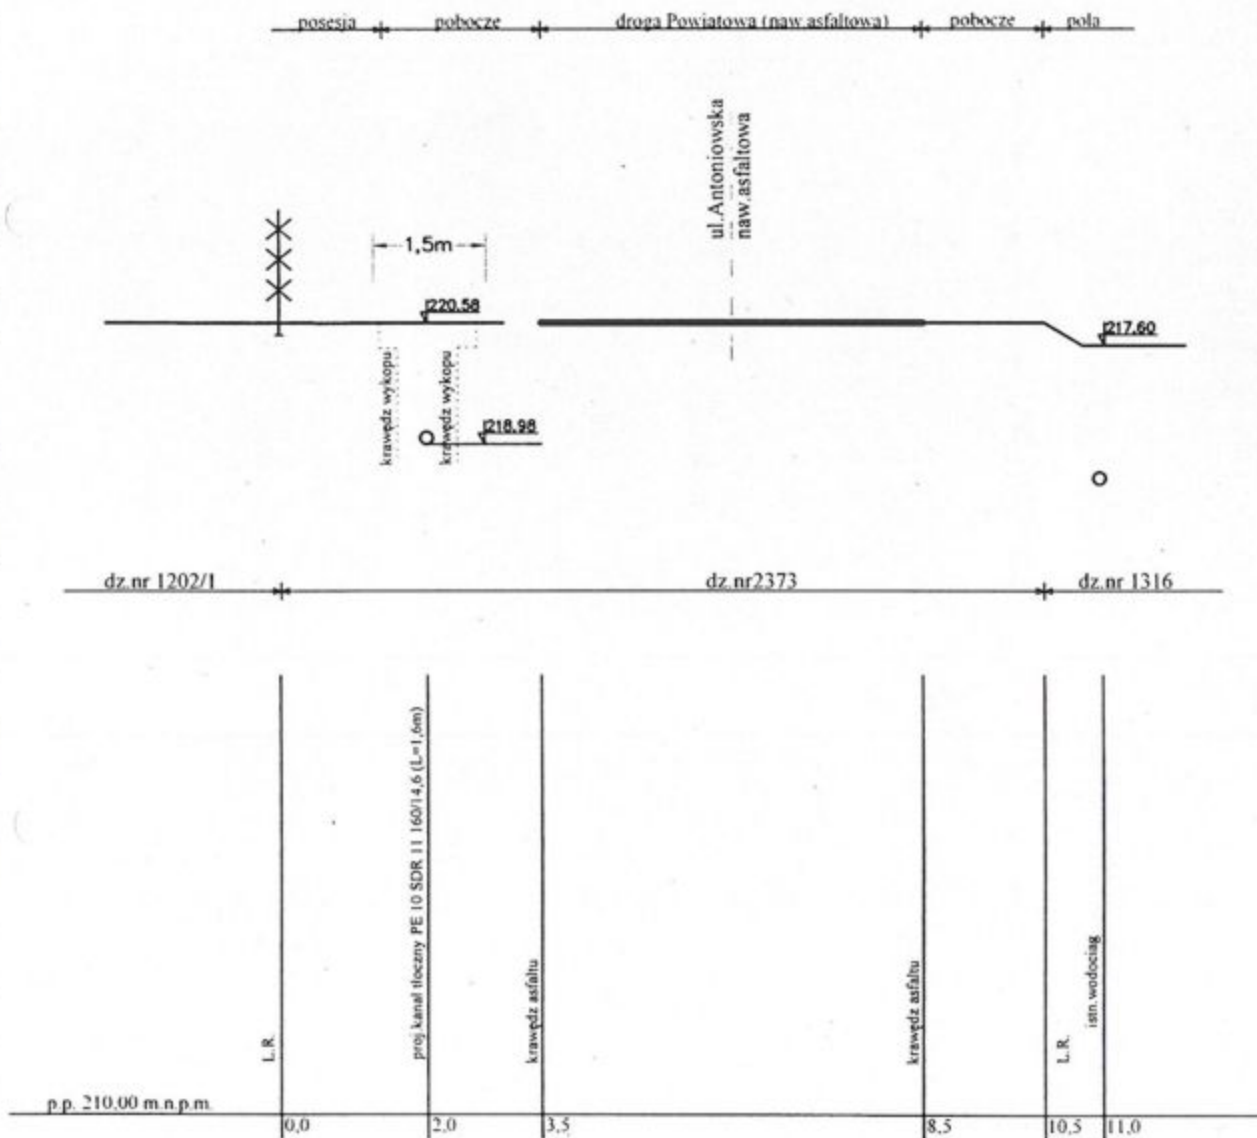

złoty
 do Dyrektora
 Powiatowy Zarząd Dróg
 ul. Sobieskiego 8, 42-200 Częstochowa
 Regon 151406009 NIP 573-23-08-295
 tel. 0341 322-92-22 fax 0341 378-54-88
 P20/5443/V/61/05
 2 dnw 2005.06.09 *fg*


PRZEKRÓJ PRZEZ DROGĘ 2-2

SKALA 1:100

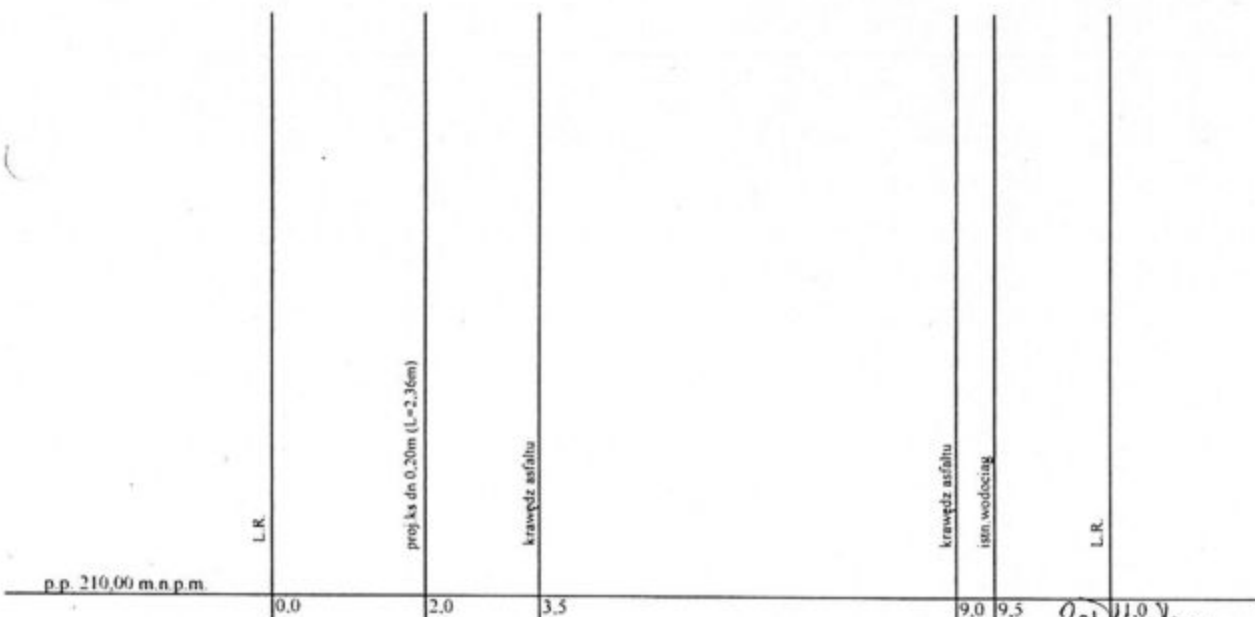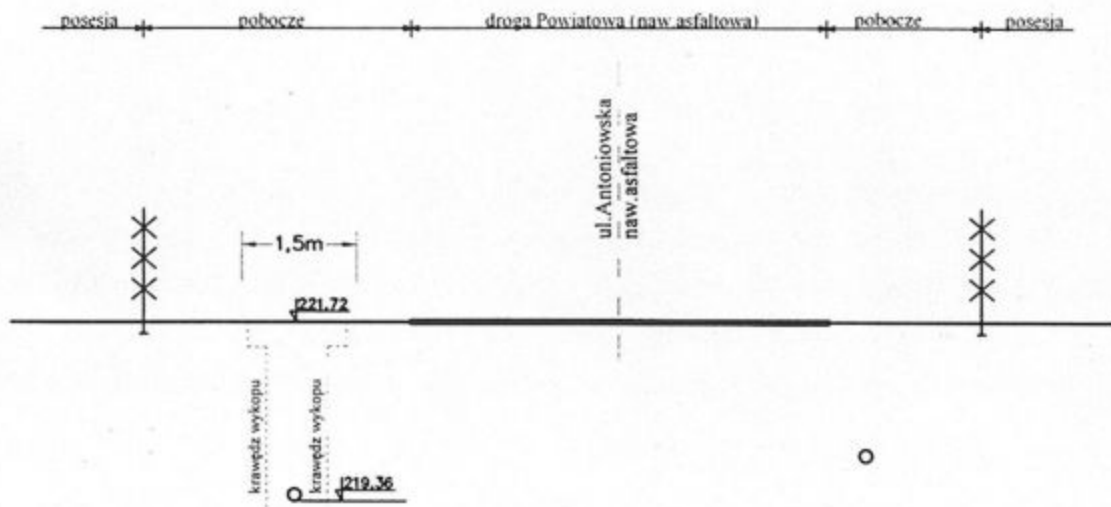

Do Działki w/ 61/1/2005
 Powiatowy Zarząd Dróg
 ul. Sobieskiego 9, 42-200 Częstochowa
 Regon 151406009 NIP 573-23-08-295
 tel. 10341 322-92-22 fax 10341 378-54-68
 Pz201/5443/V/161/05
 2 dnw 2005.06.09 *Jan*

PRZEKRÓJ PRZEZ DROGĘ 3-3 SKALA 1:100

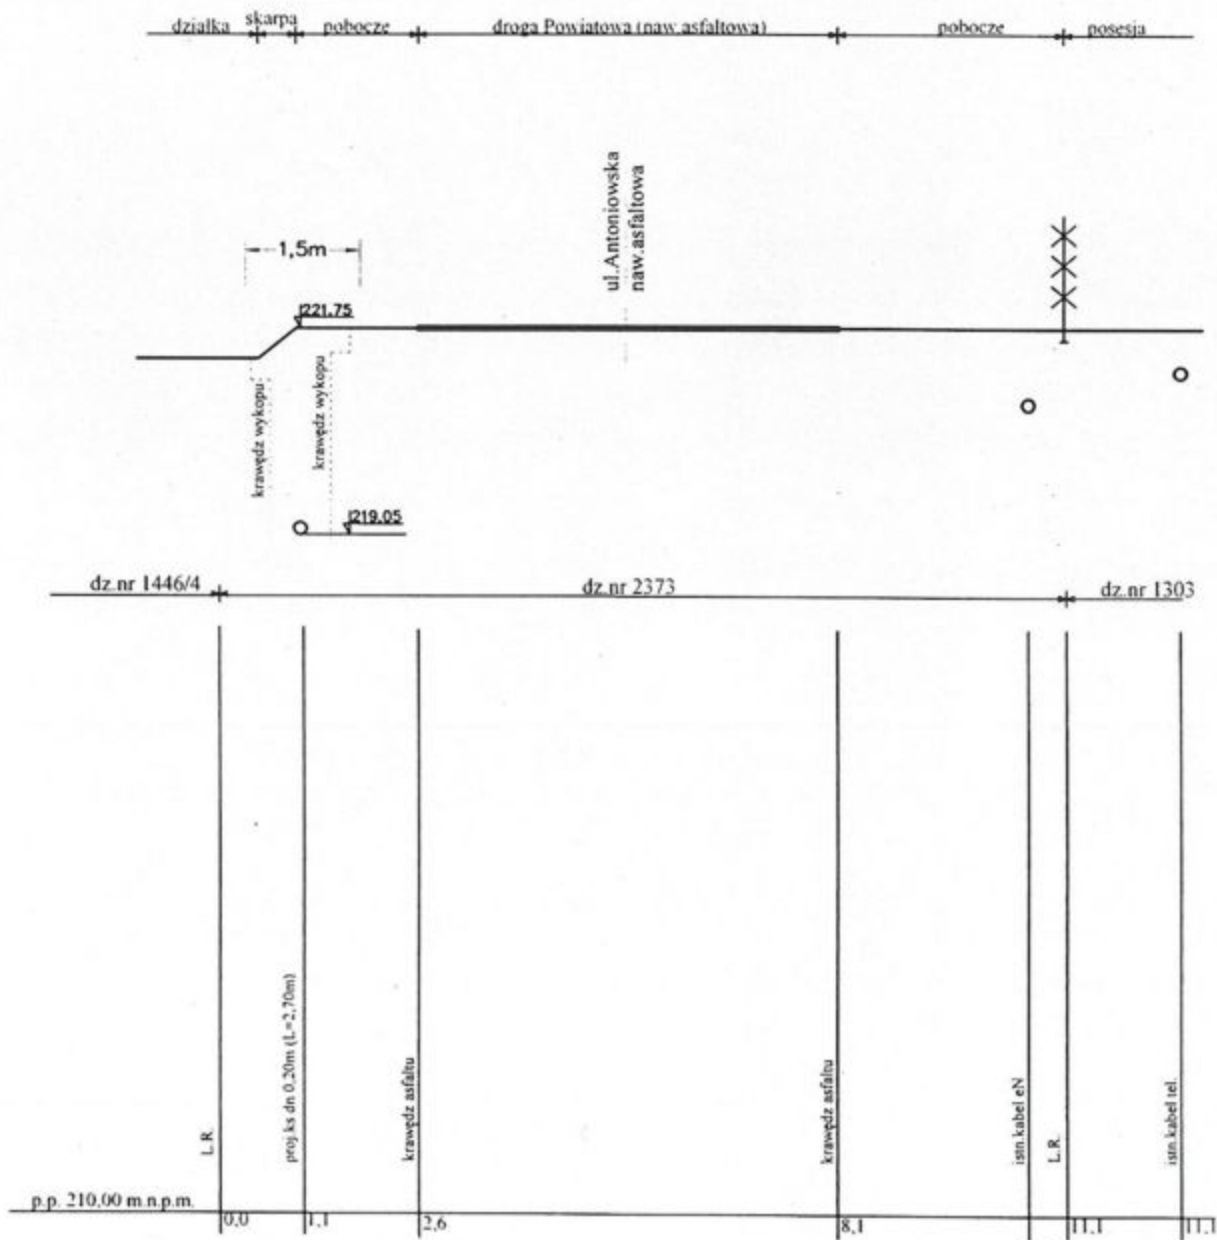

2005.06.08
 olo *Delupin*
 Powiatowy Zarząd Dróg
 ul. Sobieskiego 9, 42-200 Częstochowa
 Regon 151406009 NIP 573-23-03-235
 tel./034/ 322-92-22 fax /034/ 378-54-68
 P.22/5443/V/61/05
 i.d.w.e 2005.06.08



PKP POLSKIE LINIE KOLEJOWE S.A.

ZAKŁAD LINII KOLEJOWYCH

Dział Nawierzchni, Obiektów Inżynieryjnych, Budynków i Budowli

42-200 Częstochowa, ul. Boya Żeleńskiego 7/9, tel.kol.: (866) 1344, 1586; tel. (0-34) 360-52-45; fax. kol. (866) 1154;
fax:(0-34) 360-52-45, e-mail: izd.czestochowa@pkp.com.pl

Częstochowa, dnia 17.08.2005r.

Nr IZDKd-507/151/05

Przedsiębiorstwo Wielobranżowe "SONDA"

ul. Nadrzeczna 57/59
42 - 200 Częstochowa

Po otrzymaniu pisma uzupełniającego z dnia 11.08.2005r. PKP PLK S.A. Zakład Linii Kolejowych w Częstochowie informuje, że **uzgadnia** projekt budowy kanalizacji sanitarnej grawitacyjnej wraz z przyłączami do posesji oraz kanalizacji sanitarnej tłocznej, przepompowni ścieków wraz z drogą dojazdową i przyłączem energetycznym w miejscowości Widzów Teklinów.

Jednocześnie informujemy, że wyrażamy zgodę na korzystanie z gruntu PKP dla celu realizacji inwestycji. Przekazanie placu budowy może nastąpić po spisaniu stosownej umowy na korzystanie z nieruchomości PKP na czas robót.

NACZELNIK DZIAŁU
NAWIERZCHNI I BUDYNKÓW

inż. Zenon Kret